


CUADRO DE SUPERFICIES ÚTILES	
VESTÍBULO	7,10 m²
DISTRIBUIDOR 1	3,70 m²
DISTRIBUIDOR 2	7,00 m²
PASO	1,40 m²
SALA-COMEDOR	25,55 m²
COCINA-OFFICE	31,60 m²
OFFICE	4,10 m²
LAVADERO	3,40 m²
HABITACIÓN 1	13,10 m²
HABITACIÓN 2	13,25 m²
ESTUDIO	8,45 m²
BAÑO 1	4,30 m²
BAÑO 2	5,60 m²
BAÑO 3	3,50 m²
TOTAL S.U. CERRADA	132,05 m²
BALCÓN	3,50 m²
TERRAZA	34,30 m²
TOTAL S.U. EXTERIOR	37,80 m²
TOTAL S.U. VIVIENDA	169,85 m²

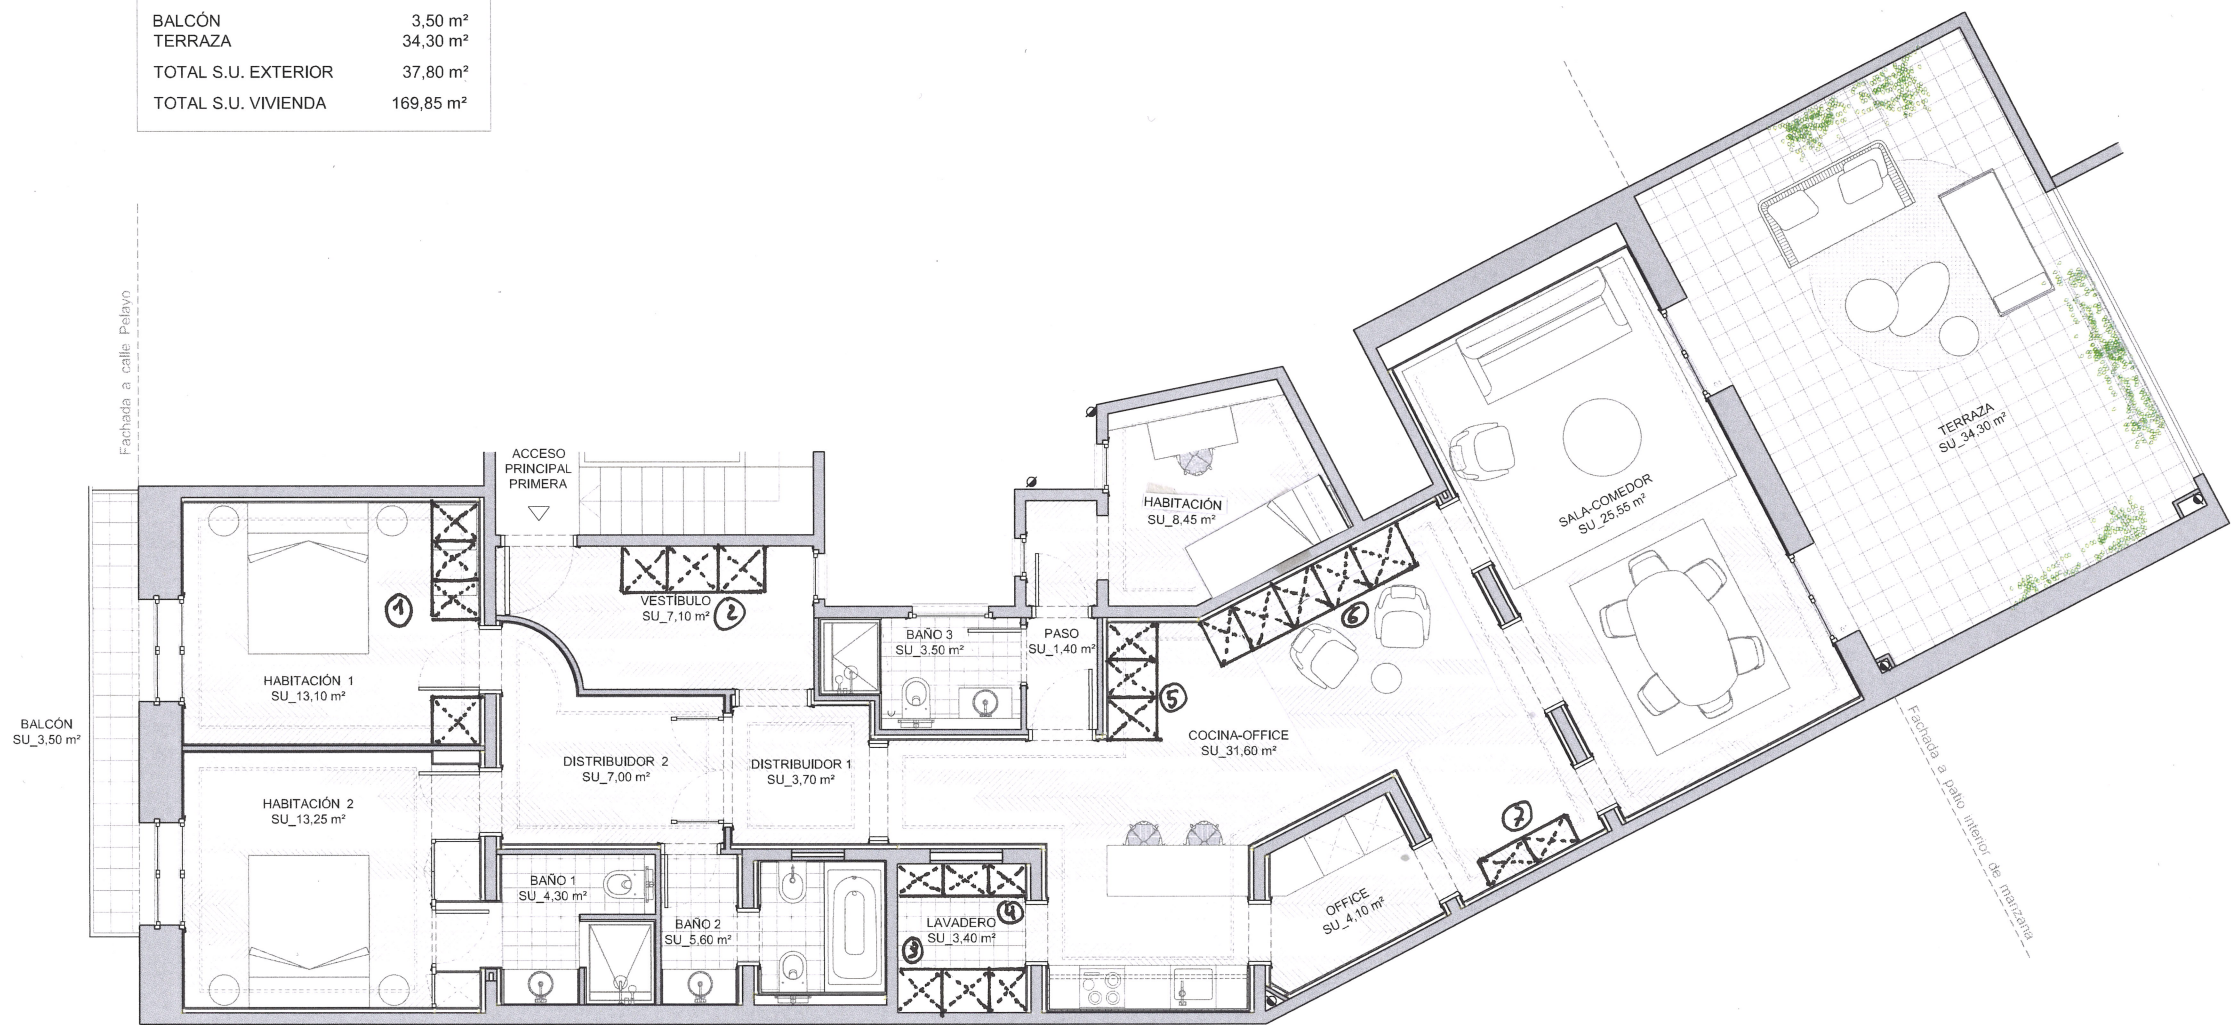

PLANTA - AS BUILT
 Superficie Construida: 153,55 m2
 Superficie Útil Cerrada: 132,05 m2
 Superficie Útil Exterior: 37,80 m2
 Superficie Útil Total: 169,85 m2

- ① WARDROBE
- ② WARDROBE
- ③ WARDROBE
- ④ CUPBOARD
- ⑤ WARDROBE
- ⑥ WARDROBE
- ⑦ CUPBOARD

Estudi Jaume Pons ARQUITECTURA S.L.P.
 Passeig Colom 8, 4a planta • 08007 Barcelona
 Tel.: 93 487 39 41 • e-mail: jpons@arquitectura.net

Renta Heritage Urbana 2016, S.L.
 Carrer Diputació, 246, Pl. Principal.
 08007 - Barcelona

PROYECTO
 BÁSICO Y
 EJECUTIVO
 REFORMA
 INTERIOR
 DE VIVIENDA
 AS BUILT

DIRECCION
 Calle Pelai, 50
 Principal Primera
 08001 BARCELONA

PLANO
 PLANTA
 AS BUILT

FECHA
 DICIEMBRE 2018

ESCALA
 1:100
 0 6.5 10 15

ARCHIVO
 Projectes\1709\B CFO AB\
 1709 PL AB DG.dwg

Nº DE PLANO