

SUPERFICIES CONSTRUIDAS FINALES


EDIFICIO PPAL	SUP. EDIFICADA EN PLANTA BAJA	240.20 m <sup>2</sup>	395.60 m <sup>2</sup>
	SUP. EDIFICADA EN PLANTA PISO	82.40 m <sup>2</sup>	
	SUP. EDIFICADA AMPLIACIÓN	73.00 m <sup>2</sup>	
EDIFICIO VINCULADO			406.10 m <sup>2</sup>
RESTO DE EDIFICIOS			33.30 m <sup>2</sup>
SUPERFICIE TOTAL EDIFICADA			835.00 m <sup>2</sup>

PISCINA LÁMINA DE AGUA	72.00 m <sup>2</sup>
------------------------	----------------------


**PLANO FINAL DE OBRA**

REFORMA Y AMPLIACIÓN DE VIVIENDA UNIFAMILIAR (CASA DE LLOC),  
REFORMA Y AMPLIACIÓN PARA CAMBIO DE USO PARA DESTINARLO  
A PARTE DE LA VIVIENDA DE BOYERAS ADYACENTES Y PISCINA ANEXA


<b>REFORMA Y AMPLIACIÓN: EMPLAZAMIENTO</b>	ESCALA: 1/200
FECHA: DICIEMBRE DE 2021	PLANO Nº <b>01</b>

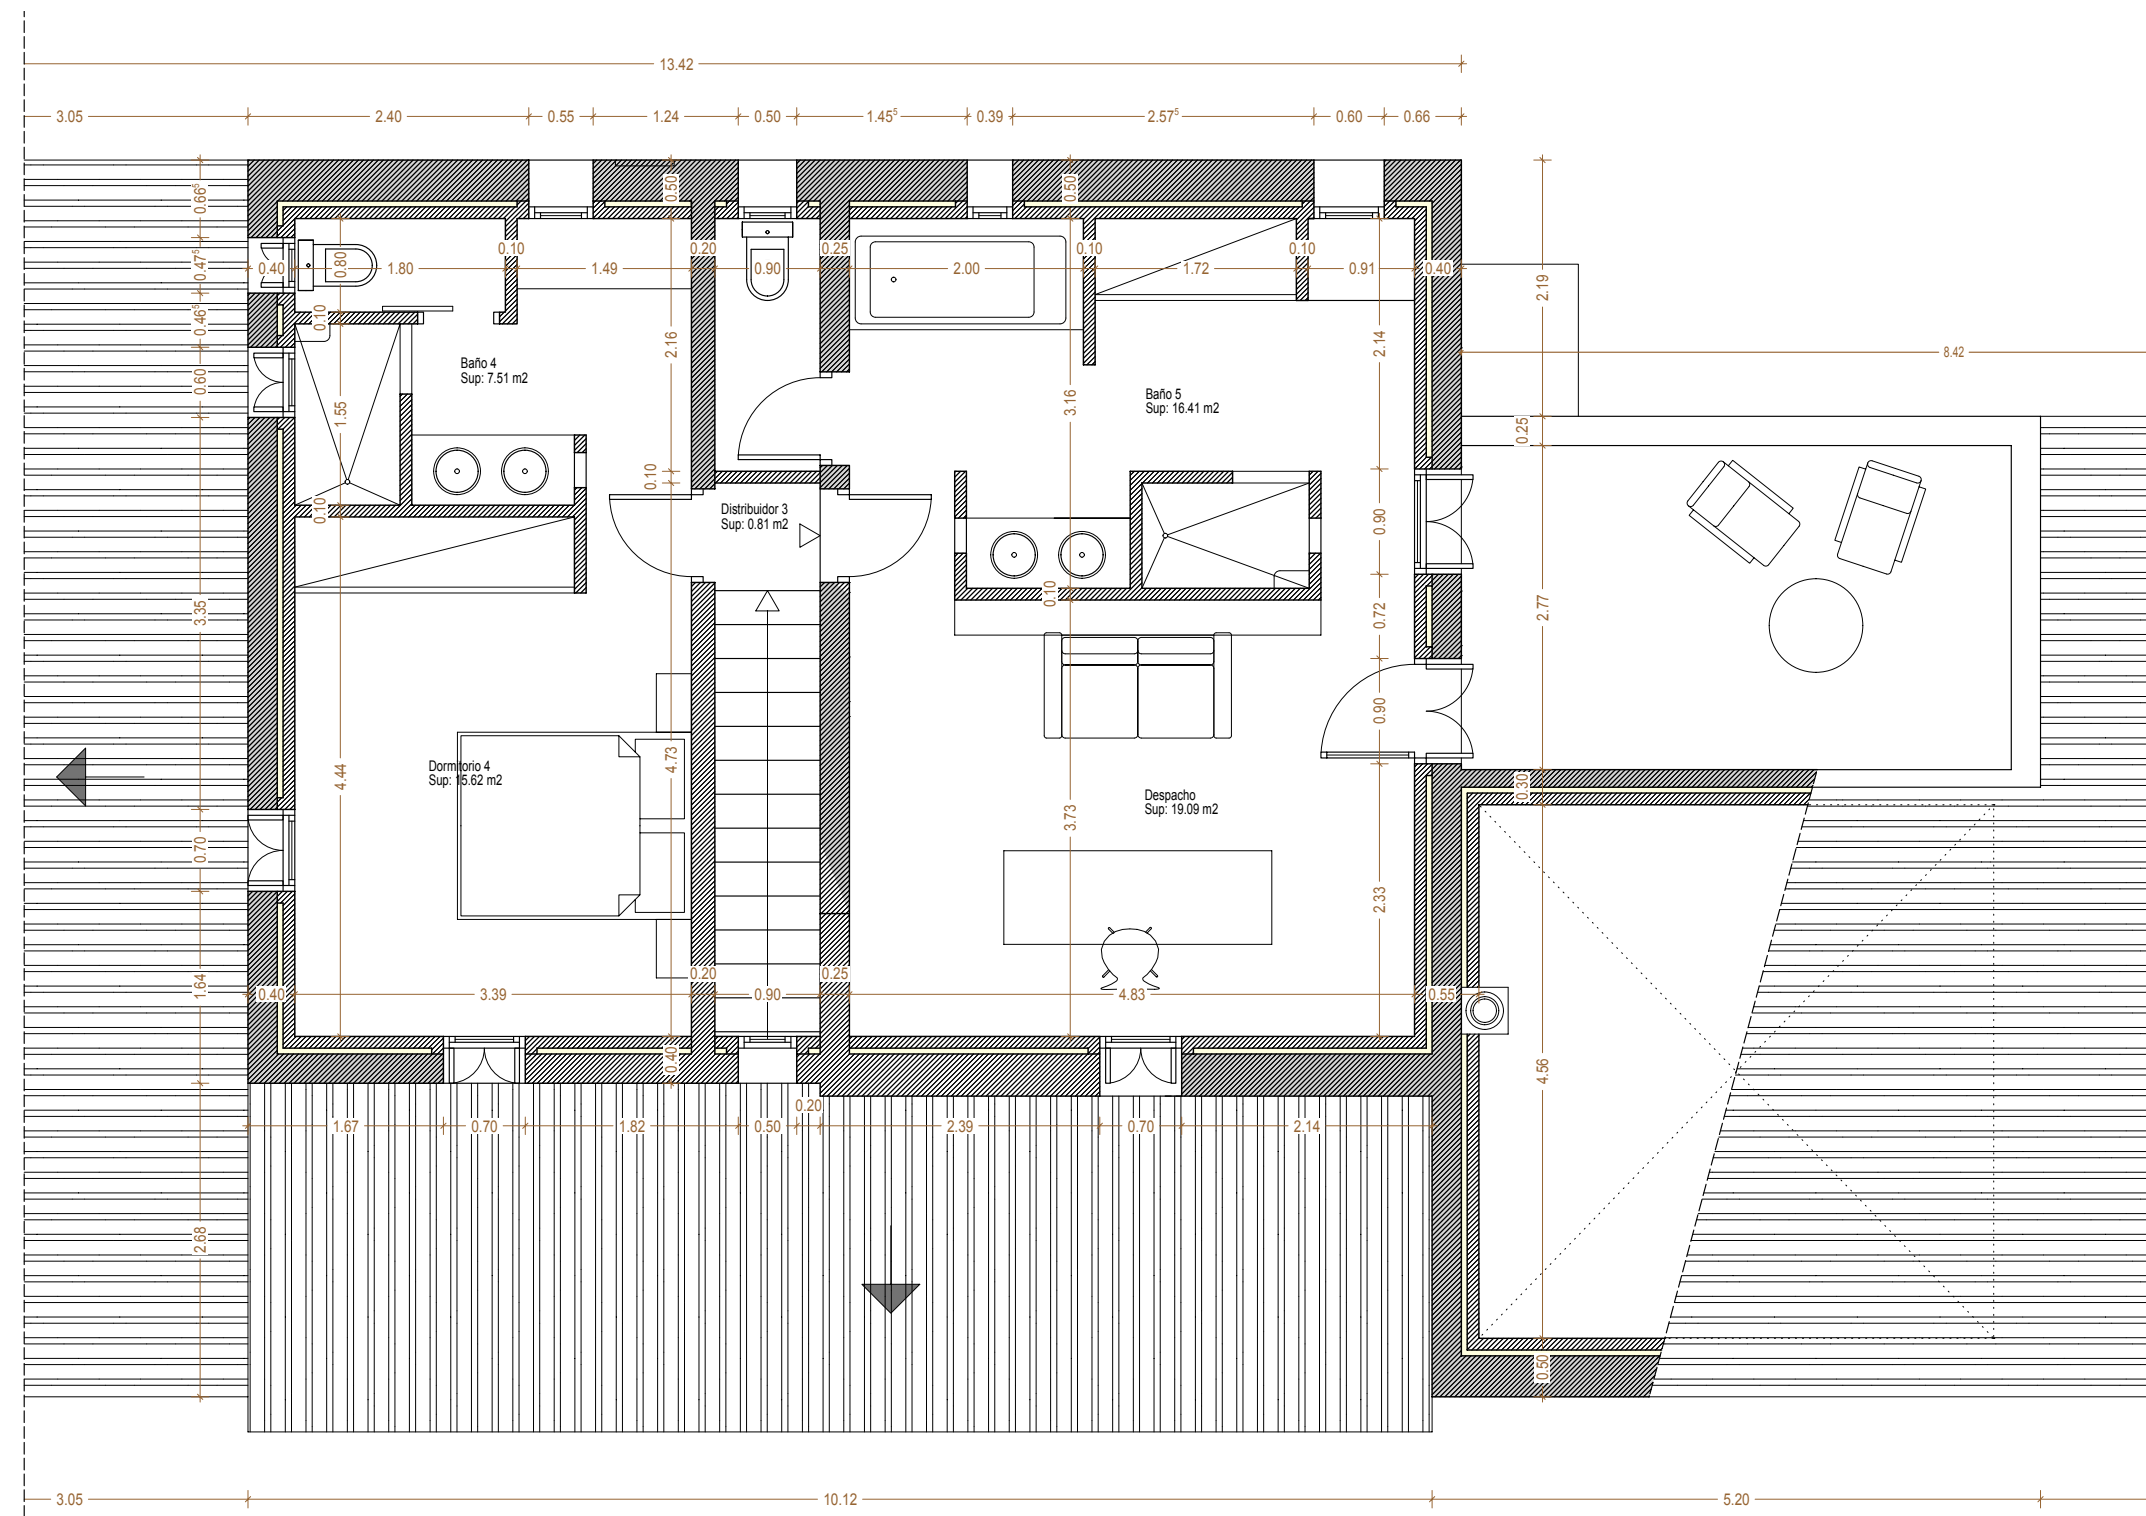

PLANTA PISO EDIFICIO PRINCIPAL (E: 1/50)

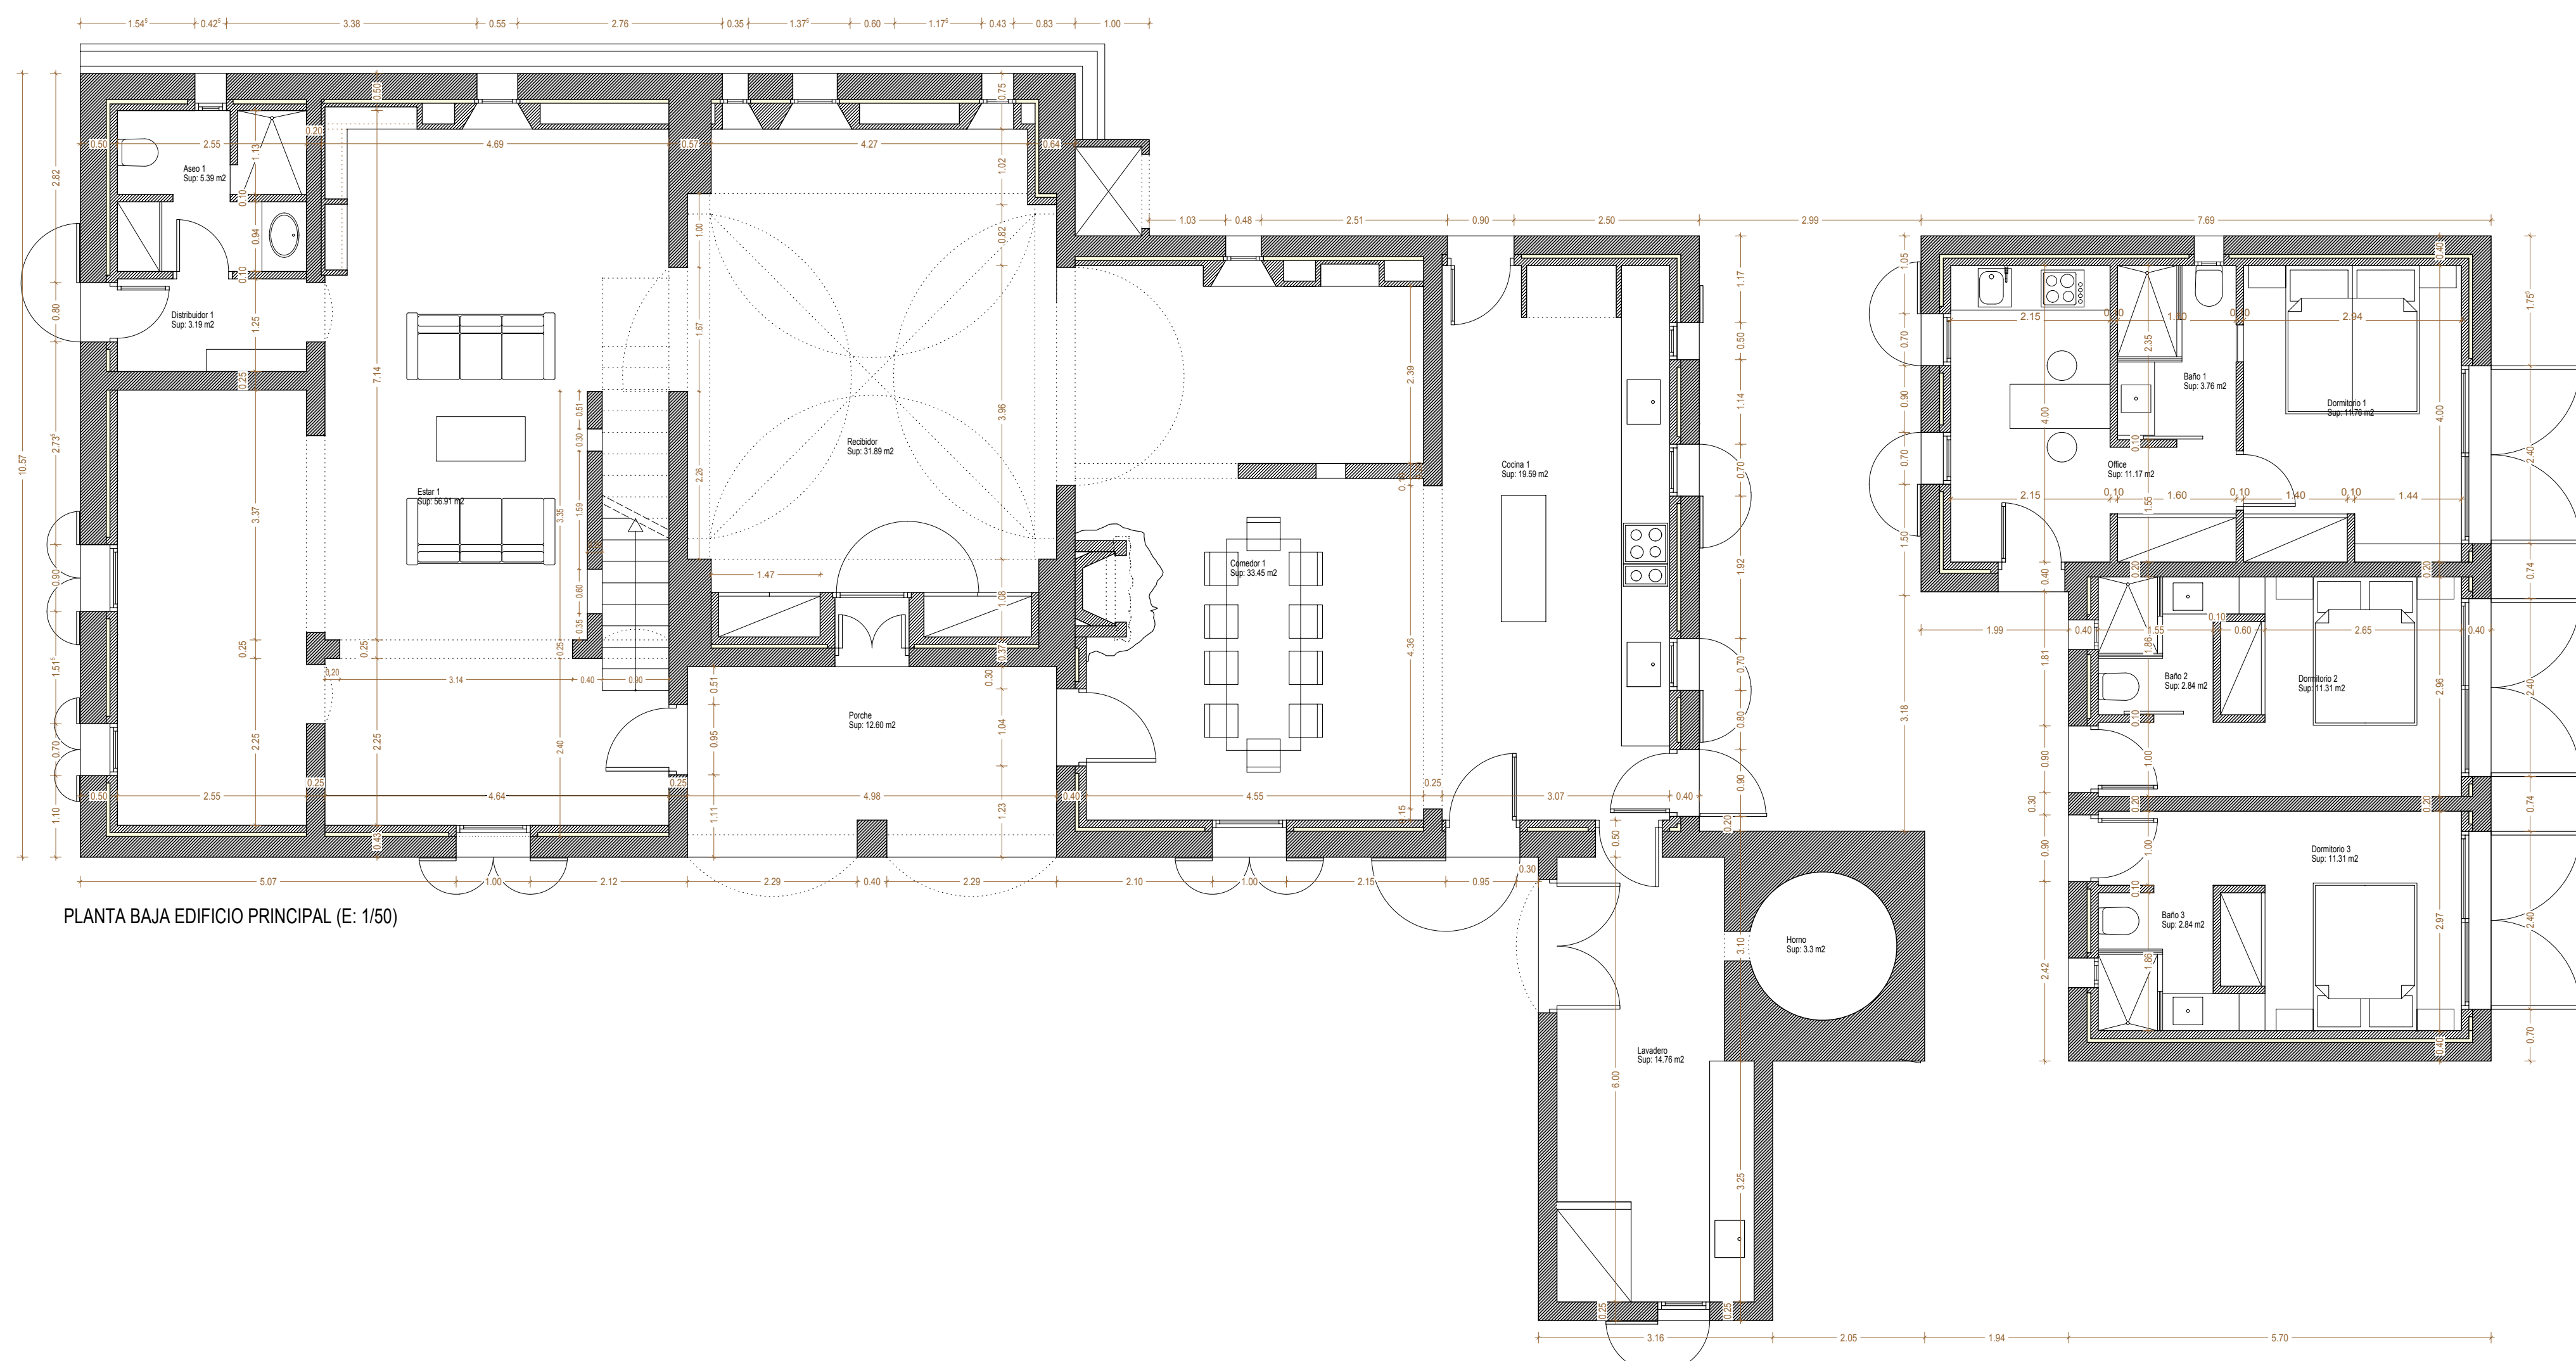

PLANTA BAJA EDIFICIO PRINCIPAL (E: 1/50)

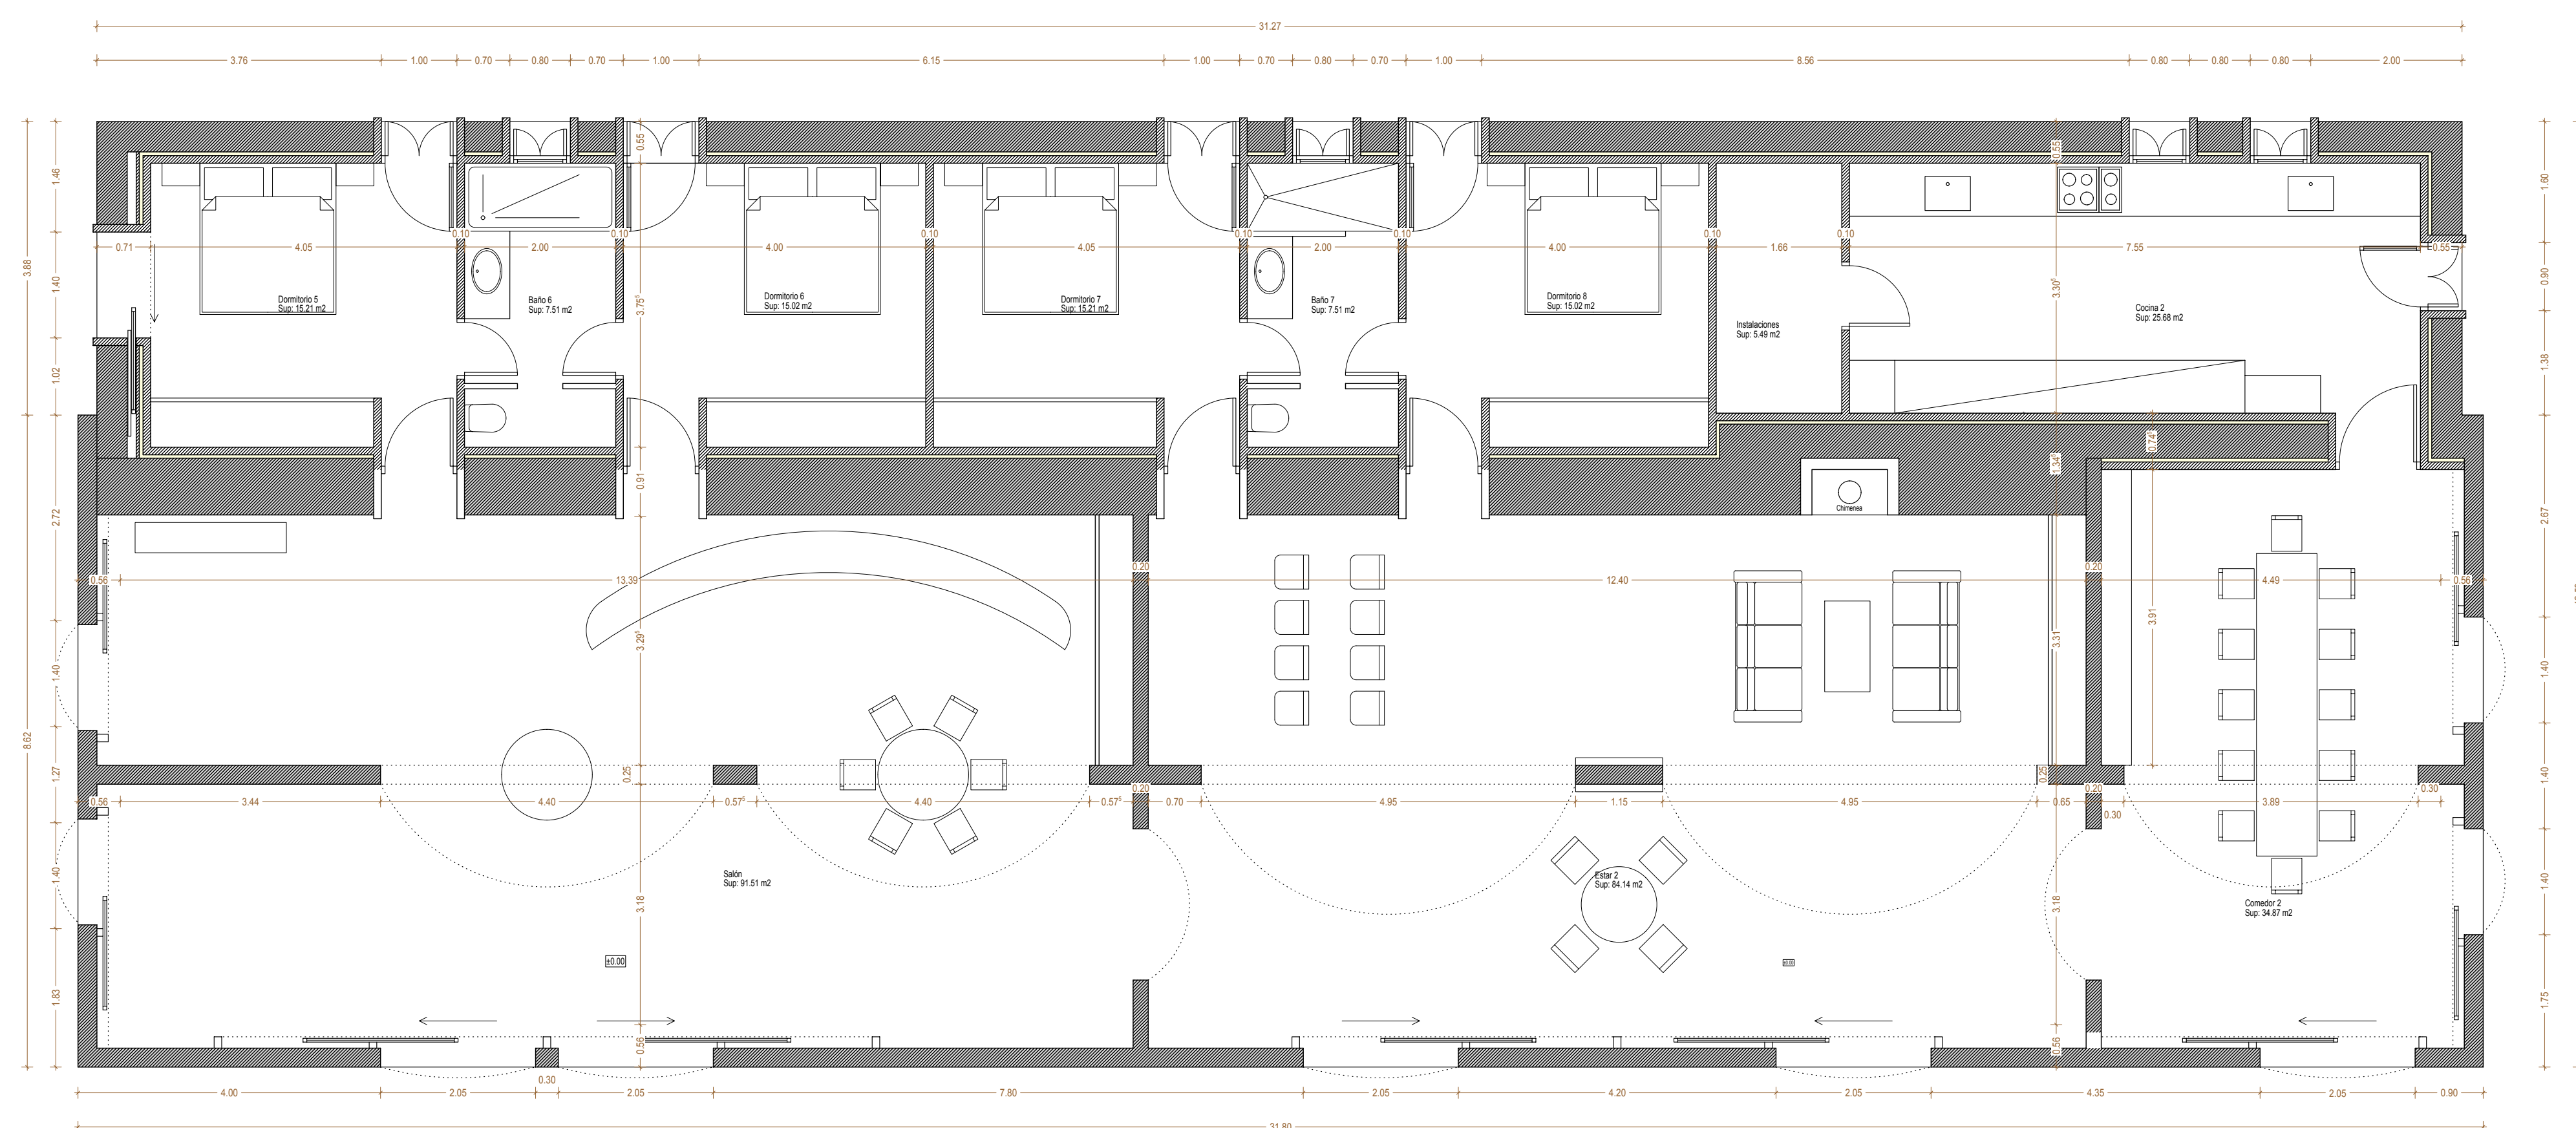

PLANTA EDIFICIO VINCULADO (E: 1/50)

SUPERFICIES CONSTRUIDAS FINALES			
EDIFICIO PRINCIPAL	SUP. EDIFICADA EN PLANTA BAJA	240,20 m <sup>2</sup>	395,60 m <sup>2</sup>
	SUP. EDIFICADA EN PLANTA PISO	82,40 m <sup>2</sup>	
EDIFICIO VINCULADO	SUP. EDIFICADA AMPLIACION	73,00 m <sup>2</sup>	406,10 m <sup>2</sup>
RESTO DE EDIFICIOS			33,30 m <sup>2</sup>
SUPERFICIE TOTAL EDIFICADA			835,00 m <sup>2</sup>

PISCINA LÁMINA DE AGUA	72,00 m <sup>2</sup>
------------------------	----------------------

CUADRO DE SUPERFICIES ÚTILES EDIFICIO PRINCIPAL				
DEPENDENCIA	SUPERFICIE	VOLUMEN	SUP. VENT.	SUP. ILLUM.
RECIBIDOR	31,80 m <sup>2</sup>	94,07 m <sup>3</sup>	1,39 m <sup>2</sup>	3,48 m <sup>2</sup>
ESTAR	56,91 m <sup>2</sup>	167,86 m <sup>3</sup>	3,34 m <sup>2</sup>	4,96 m <sup>2</sup>
COMEDOR 1	33,45 m <sup>2</sup>	100,35 m <sup>3</sup>	2,37 m <sup>2</sup>	4,73 m <sup>2</sup>
COCHINA 1	19,59 m <sup>2</sup>	57,79 m <sup>3</sup>	3,10 m <sup>2</sup>	4,60 m <sup>2</sup>
ASEO 1	5,39 m <sup>2</sup>	15,90 m <sup>3</sup>	0,40 m <sup>2</sup>	0,60 m <sup>2</sup>
DISTRIBUIDOR 1	3,39 m <sup>2</sup>	9,49 m <sup>3</sup>	—	—
OFFICE	11,17 m <sup>2</sup>	32,95 m <sup>3</sup>	2,05 m <sup>2</sup>	2,92 m <sup>2</sup>
DORMITORIO 1	11,76 m <sup>2</sup>	34,44 m <sup>3</sup>	3,95 m <sup>2</sup>	4,96 m <sup>2</sup>
BAÑO 1	3,76 m <sup>2</sup>	11,09 m <sup>3</sup>	—	—
DORMITORIO 2	11,31 m <sup>2</sup>	33,36 m <sup>3</sup>	3,80 m <sup>2</sup>	4,96 m <sup>2</sup>
BAÑO 2	2,84 m <sup>2</sup>	8,38 m <sup>3</sup>	—	—
DORMITORIO 3	11,34 m <sup>2</sup>	33,45 m <sup>3</sup>	3,80 m <sup>2</sup>	4,96 m <sup>2</sup>
BAÑO 3	2,84 m <sup>2</sup>	8,44 m <sup>3</sup>	—	—
DORMITORIO 4	15,62 m <sup>2</sup>	45,95 m <sup>3</sup>	0,62 m <sup>2</sup>	0,84 m <sup>2</sup>
BAÑO 4	7,51 m <sup>2</sup>	21,71 m <sup>3</sup>	0,48 m <sup>2</sup>	0,64 m <sup>2</sup>
DESPACHO	19,09 m <sup>2</sup>	47,73 m <sup>3</sup>	1,79 m <sup>2</sup>	2,72 m <sup>2</sup>
BAÑO 5	16,41 m <sup>2</sup>	48,55 m <sup>3</sup>	0,24 m <sup>2</sup>	0,48 m <sup>2</sup>
DISTRIBUIDOR 3	0,81 m <sup>2</sup>	2,44 m <sup>3</sup>	—	—
TERRAZA	13,99 m <sup>2</sup>	40,77 m <sup>3</sup>	—	—
SUPERFICIE ÚTIL VIVIENDA	300,29 m <sup>2</sup>	833,01 m <sup>3</sup>	—	—

CUADRO DE SUPERFICIES ÚTILES EDIFICIO VINCULADO				
DEPENDENCIA	SUPERFICIE	VOLUMEN	SUP. ILLUM.	SUP. VENT.
SALÓN	91,51 m <sup>2</sup>	261,86 m <sup>3</sup>	15,20 m <sup>2</sup>	18,48 m <sup>2</sup>
ESTAR	84,44 m <sup>2</sup>	277,88 m <sup>3</sup>	8,88 m <sup>2</sup>	10,80 m <sup>2</sup>
COMEDOR 2	34,67 m <sup>2</sup>	116,07 m <sup>3</sup>	10,71 m <sup>2</sup>	13,08 m <sup>2</sup>
COCHINA 2	15,51 m <sup>2</sup>	45,94 m <sup>3</sup>	2,34 m <sup>2</sup>	3,12 m <sup>2</sup>
INSTALACIONES	5,49 m <sup>2</sup>	14,82 m <sup>3</sup>	—	—
DORMITORIO 5	7,51 m <sup>2</sup>	21,71 m <sup>3</sup>	0,48 m <sup>2</sup>	0,64 m <sup>2</sup>
BAÑO 6	7,51 m <sup>2</sup>	21,71 m <sup>3</sup>	0,48 m <sup>2</sup>	0,64 m <sup>2</sup>
DORMITORIO 6	15,02 m <sup>2</sup>	43,42 m <sup>3</sup>	1,96 m <sup>2</sup>	2,48 m <sup>2</sup>
DORMITORIO 7	15,02 m <sup>2</sup>	43,42 m <sup>3</sup>	1,96 m <sup>2</sup>	2,48 m <sup>2</sup>
BAÑO 7	7,51 m <sup>2</sup>	21,71 m <sup>3</sup>	0,48 m <sup>2</sup>	0,64 m <sup>2</sup>
DORMITORIO 8	15,02 m <sup>2</sup>	43,42 m <sup>3</sup>	1,96 m <sup>2</sup>	2,48 m <sup>2</sup>
SUPERFICIE ÚTIL VIVIENDA	317,17 m <sup>2</sup>	943,19 m <sup>3</sup>	—	—

PLANO FINAL DE OBRA


REFORMA Y AMPLIACIÓN DE VIVIENDA UNIFAMILIAR (CASA DE LLOC),  
REFORMA Y AMPLIACIÓN PARA CAMBIO DE USO PARA DESTINARLO  
A PARTE DE LA VIVIENDA DE BOYERAS ADYACENTES Y PISCINA ANEXA

REFORMA Y AMPLIACIÓN: PLANTAS


ESCALA: 1/50

FECHA: DICIEMBRE DE 2021


PLANO Nº 02

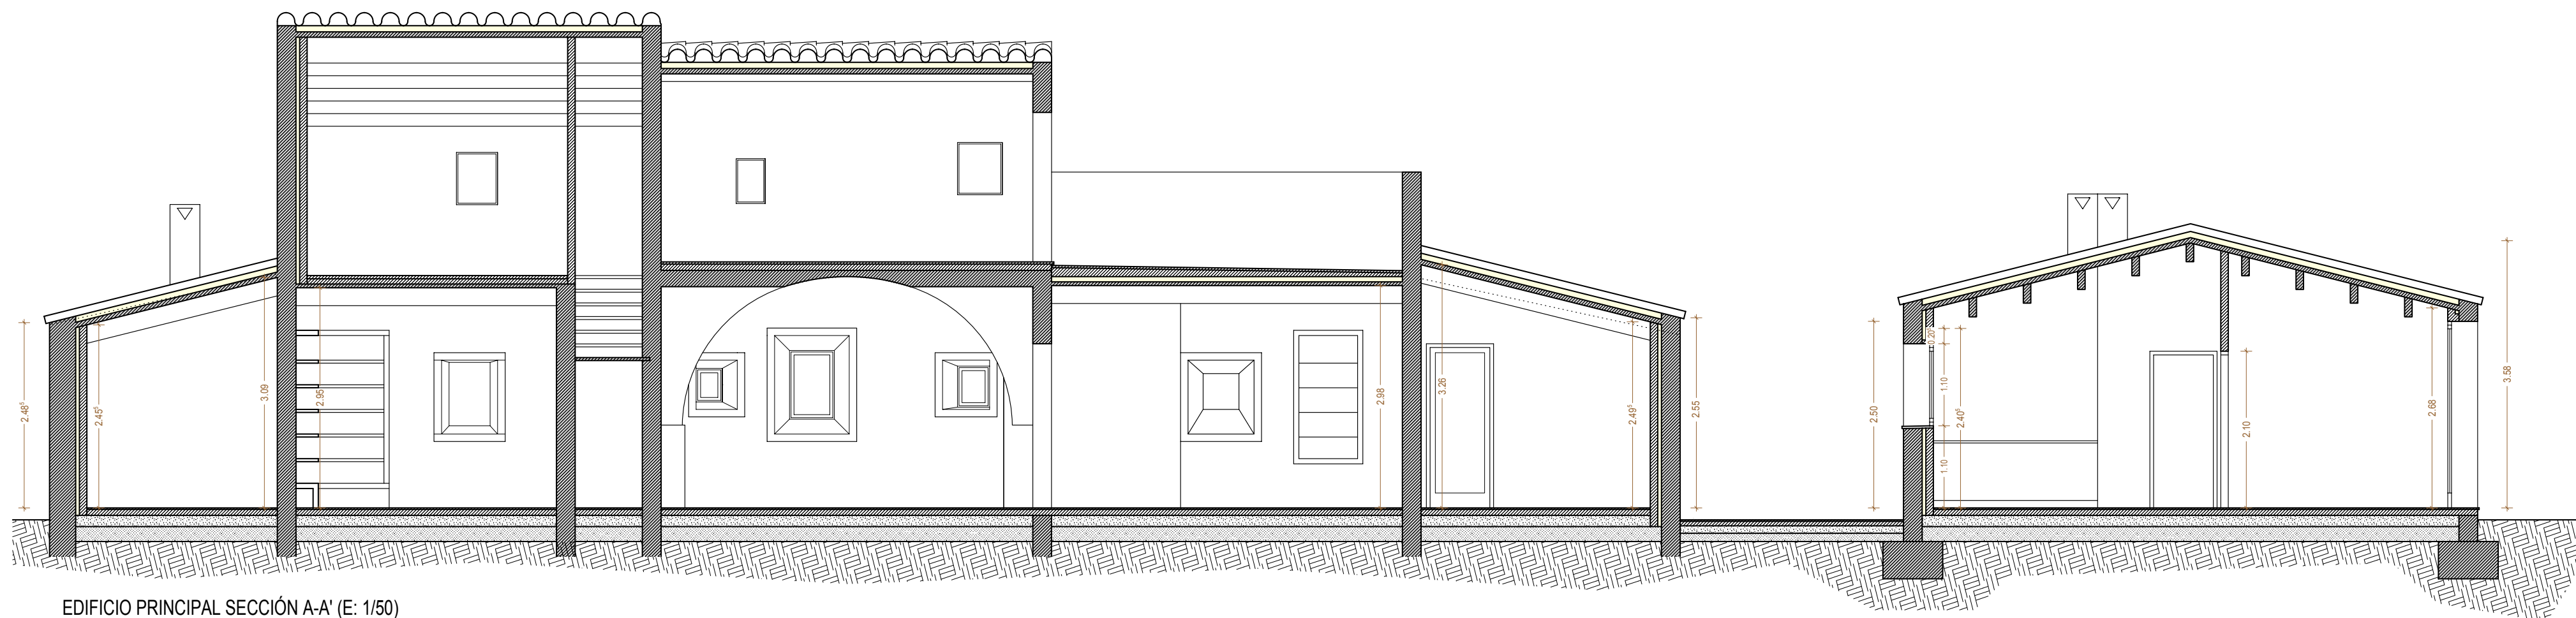


EDIFICIO PRINCIPAL SECCIÓN A-A' (E: 1/50)

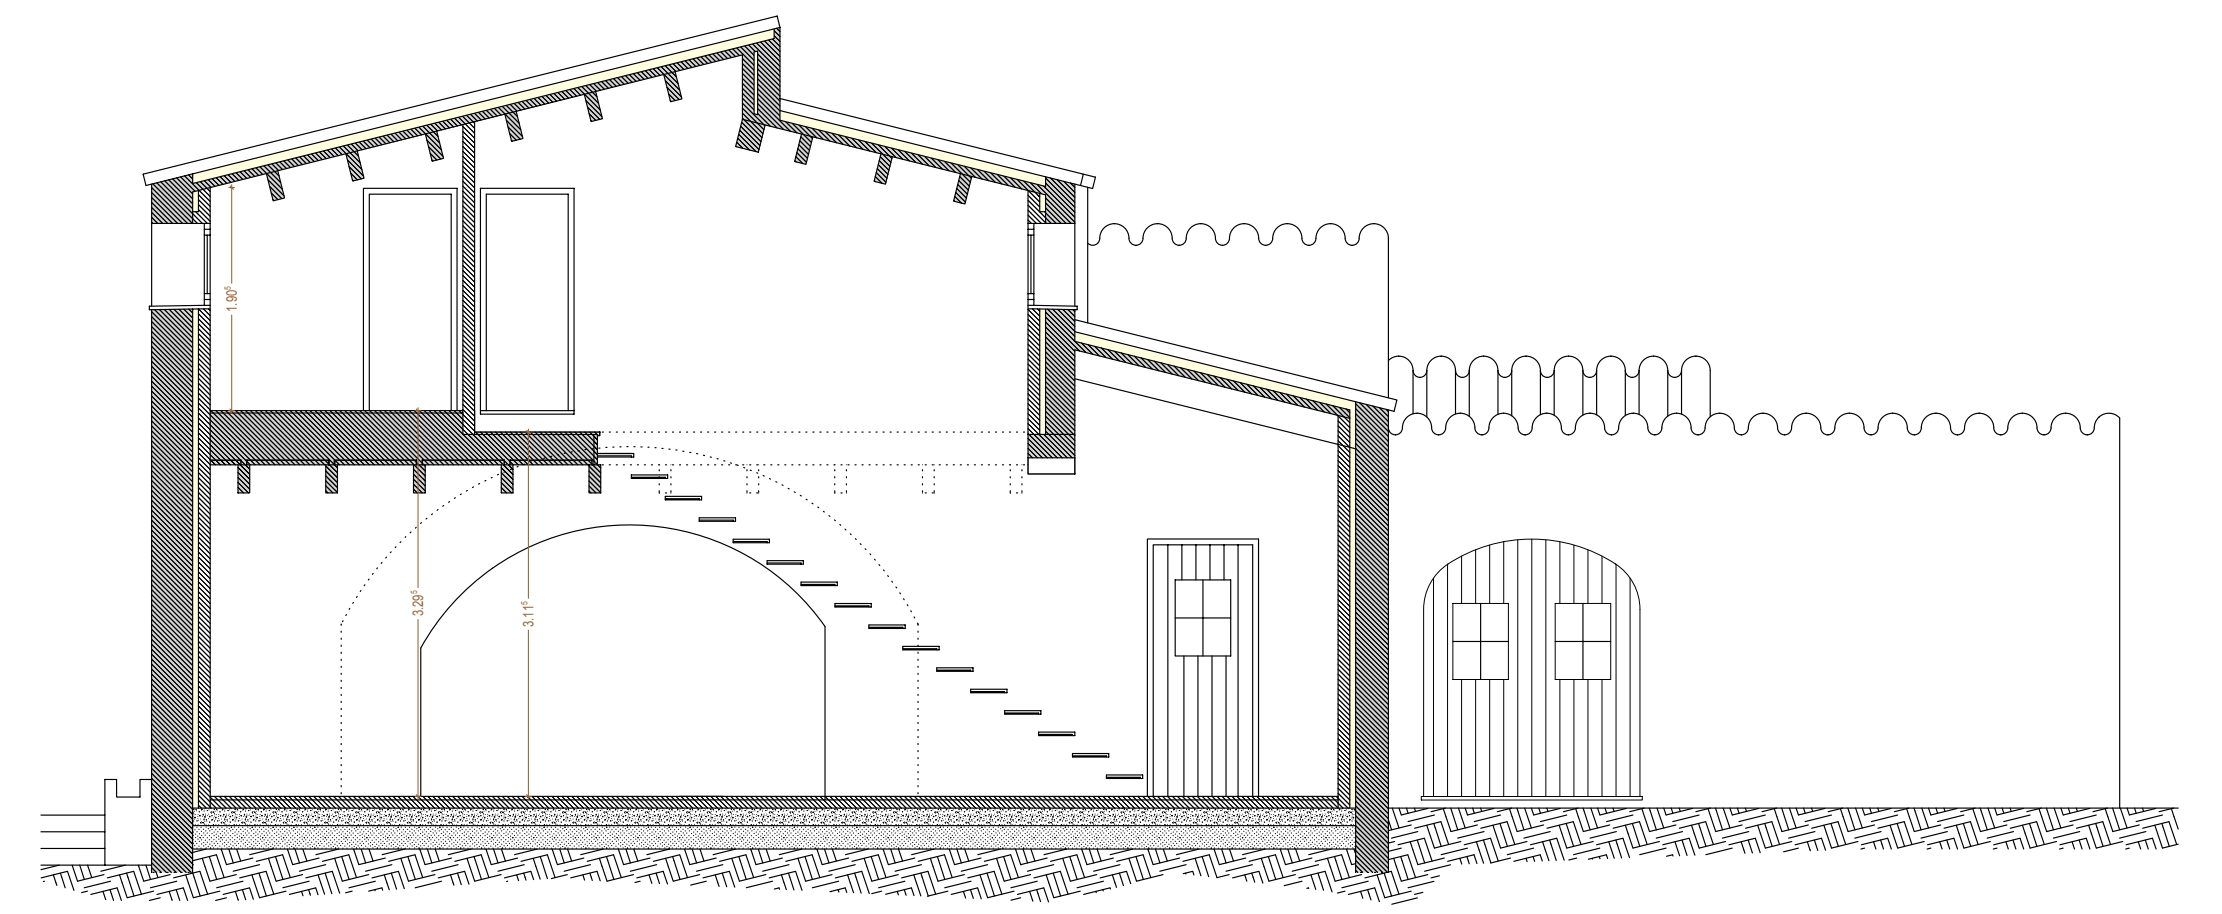


EDIFICIO PRINCIPAL SECCIÓN B-B' (E: 1/50)

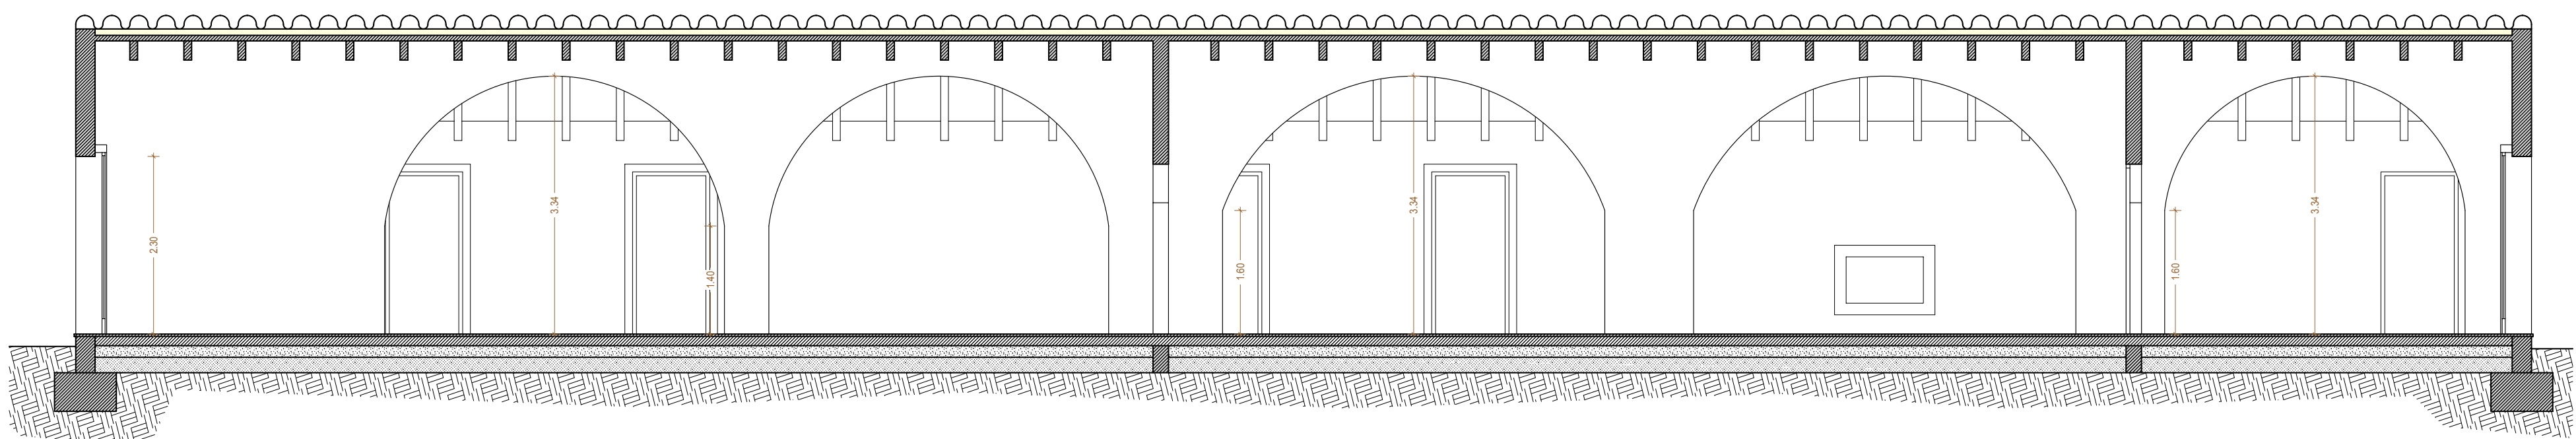


EDIFICIO VINCULADO SECCIÓN B-B' (E: 1/50)

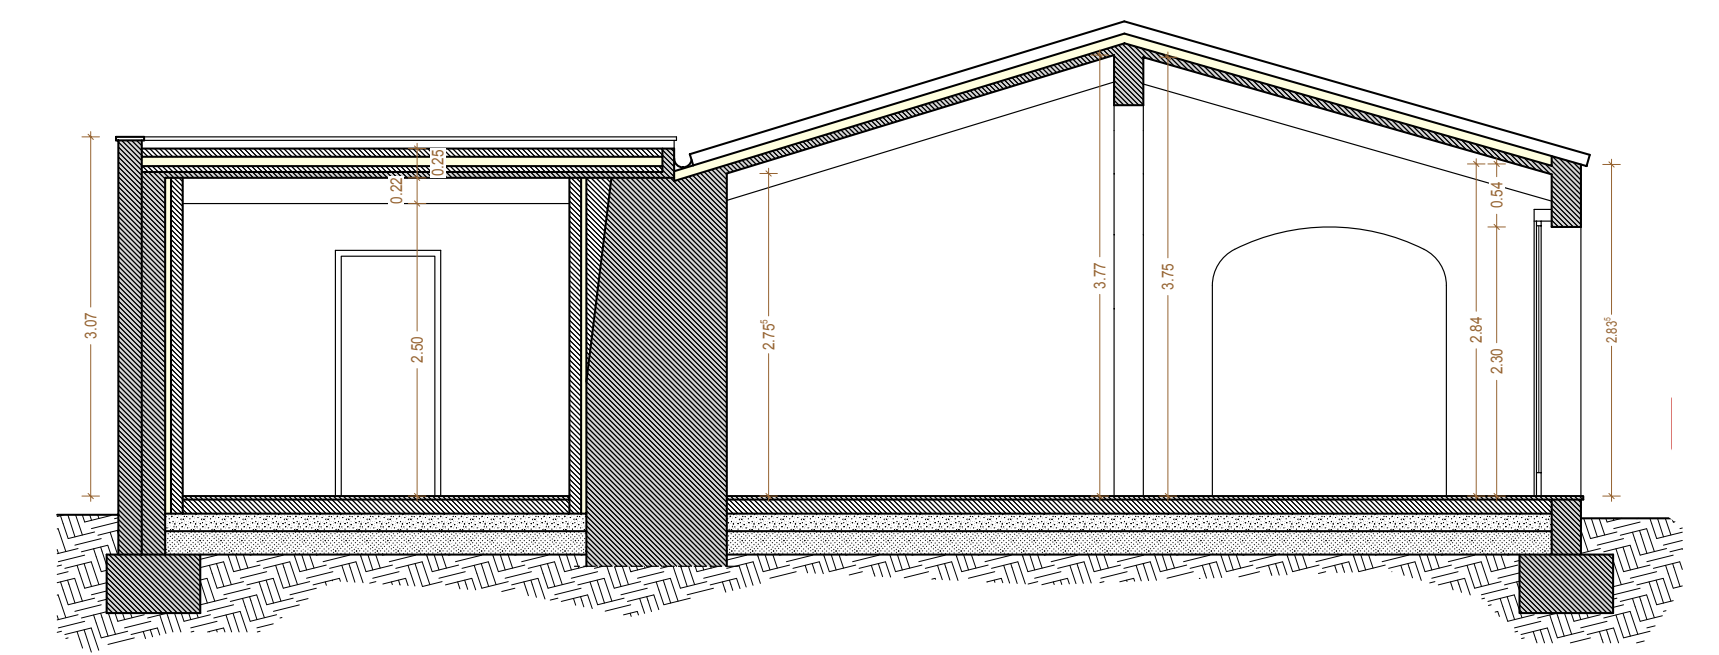

EDIFICIO VINCULADO SECCIÓN A-A' (E: 1/50)

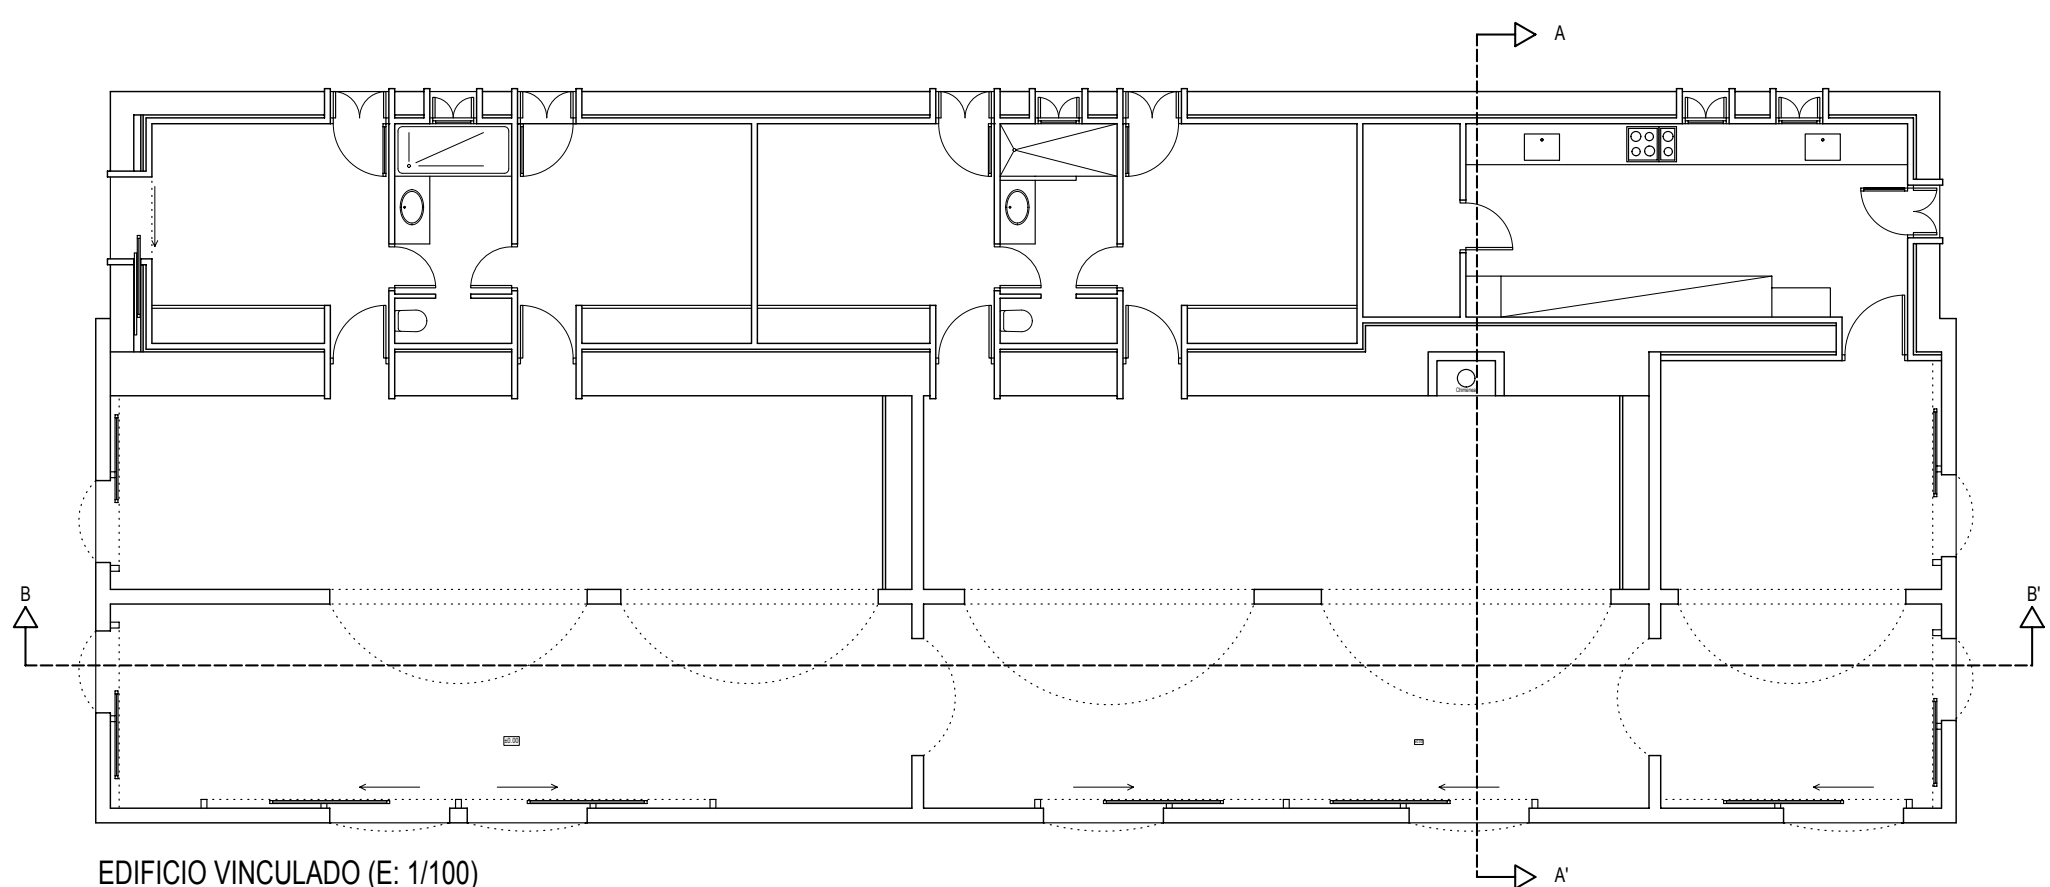


EDIFICIO VINCULADO (E: 1/100)

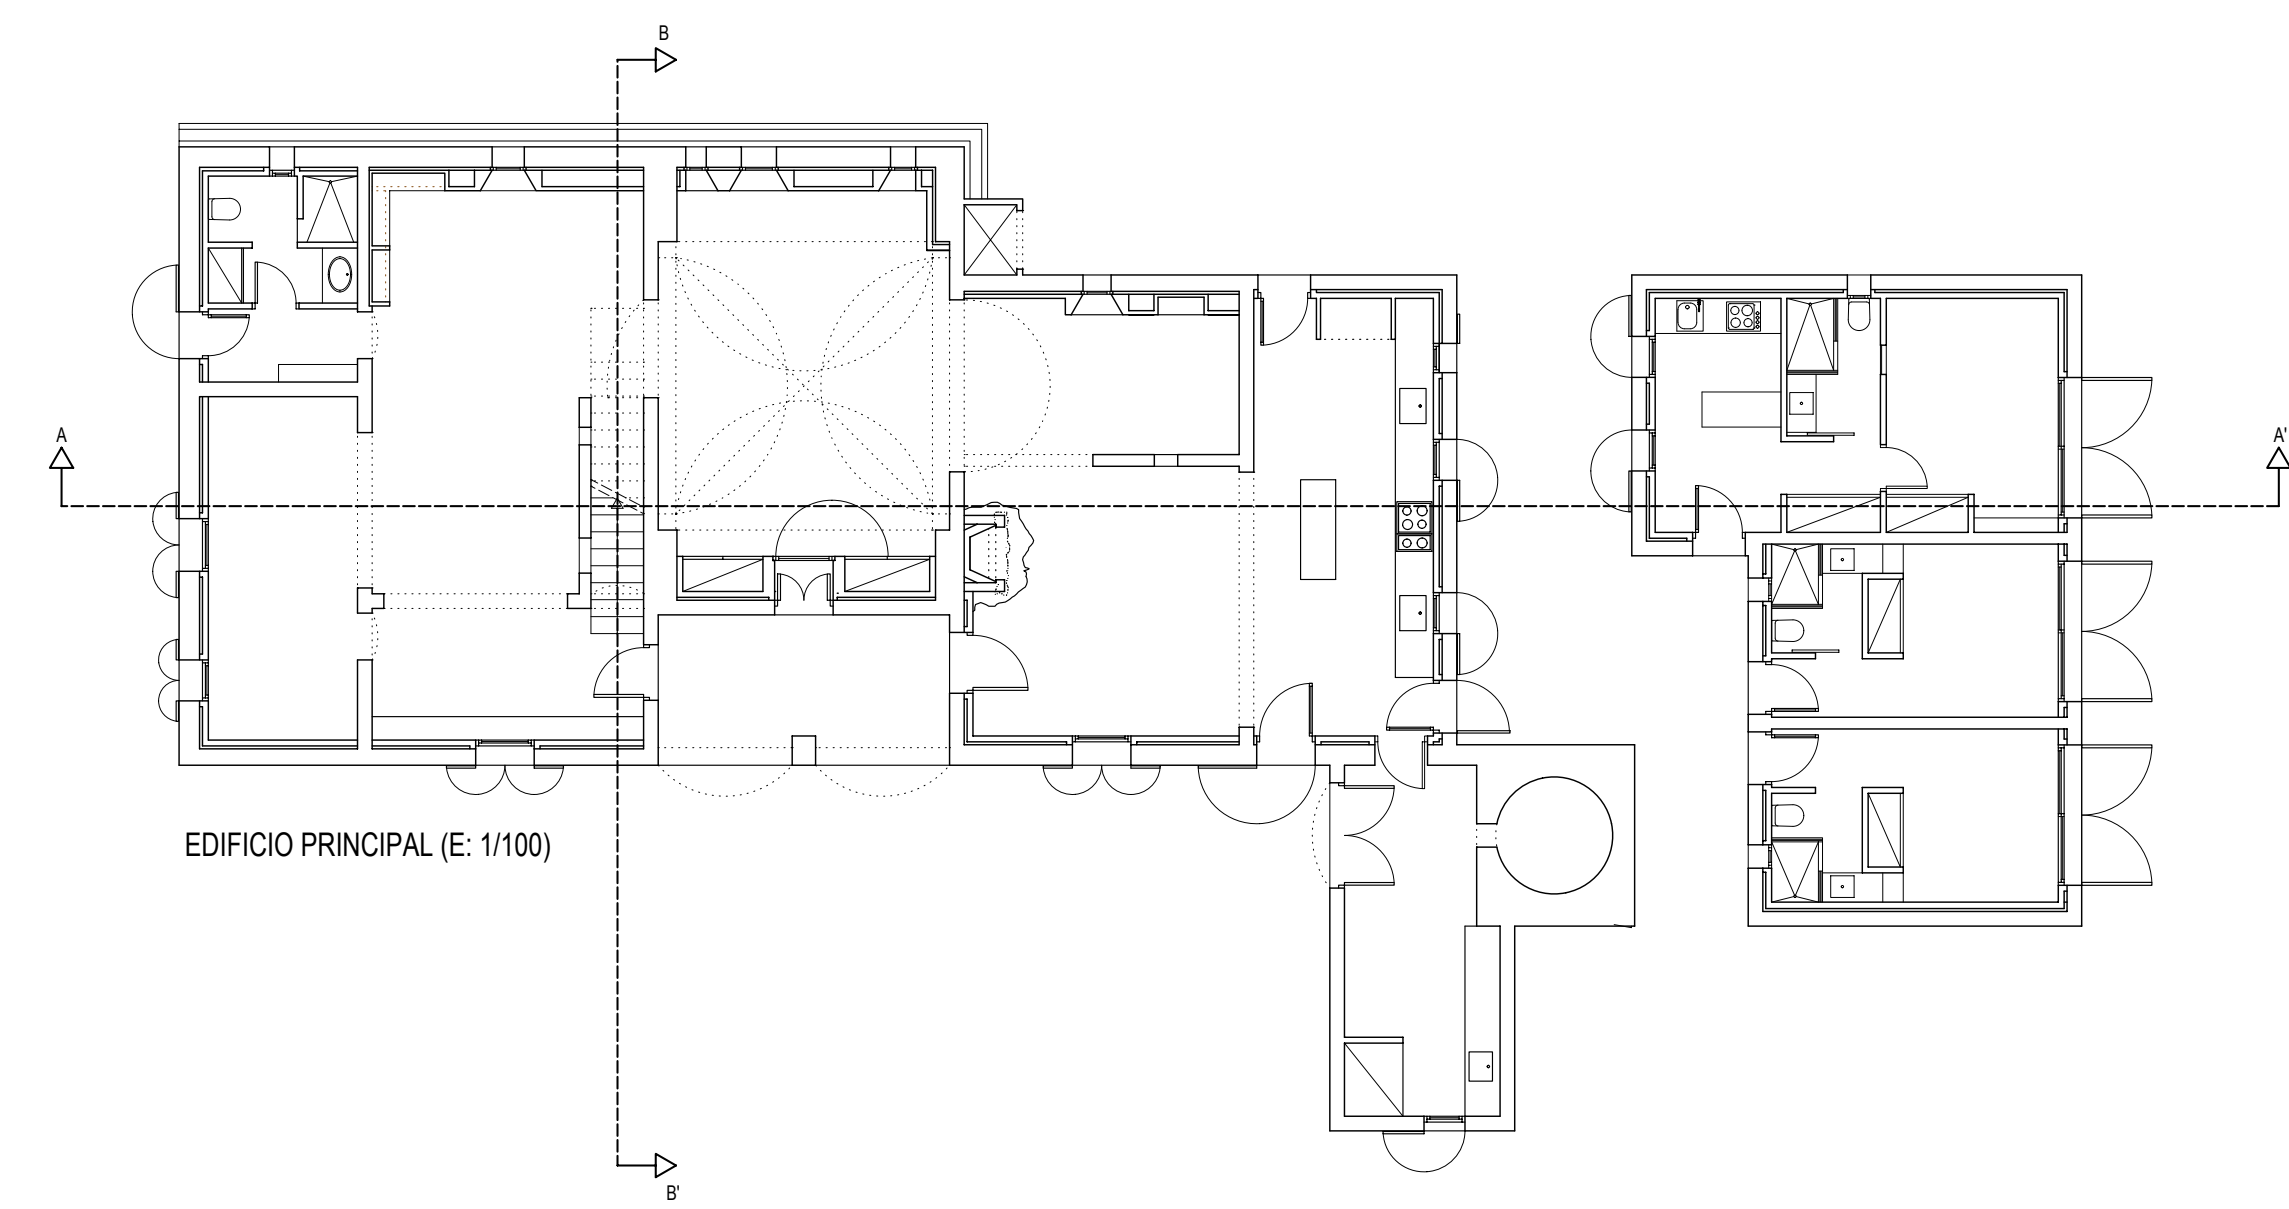


EDIFICIO PRINCIPAL (E: 1/100)


<b>PLANO FINAL DE OBRA</b>	
REFORMA Y AMPLIACIÓN DE VIVIENDA UNIFAMILIAR (CASA DE LLOC), REFORMA Y AMPLIACIÓN PARA CAMBIO DE USO PARA DESTINARLO A PARTE DE LA VIVIENDA DE BOYERAS ADYACENTES Y PISCINA ANEXA	
REFORMA Y AMPLIACIÓN: SECCIONES	ESCALA: 1/50
FECHA: DICIEMBRE DE 2021	PLANO Nº <b>03</b>

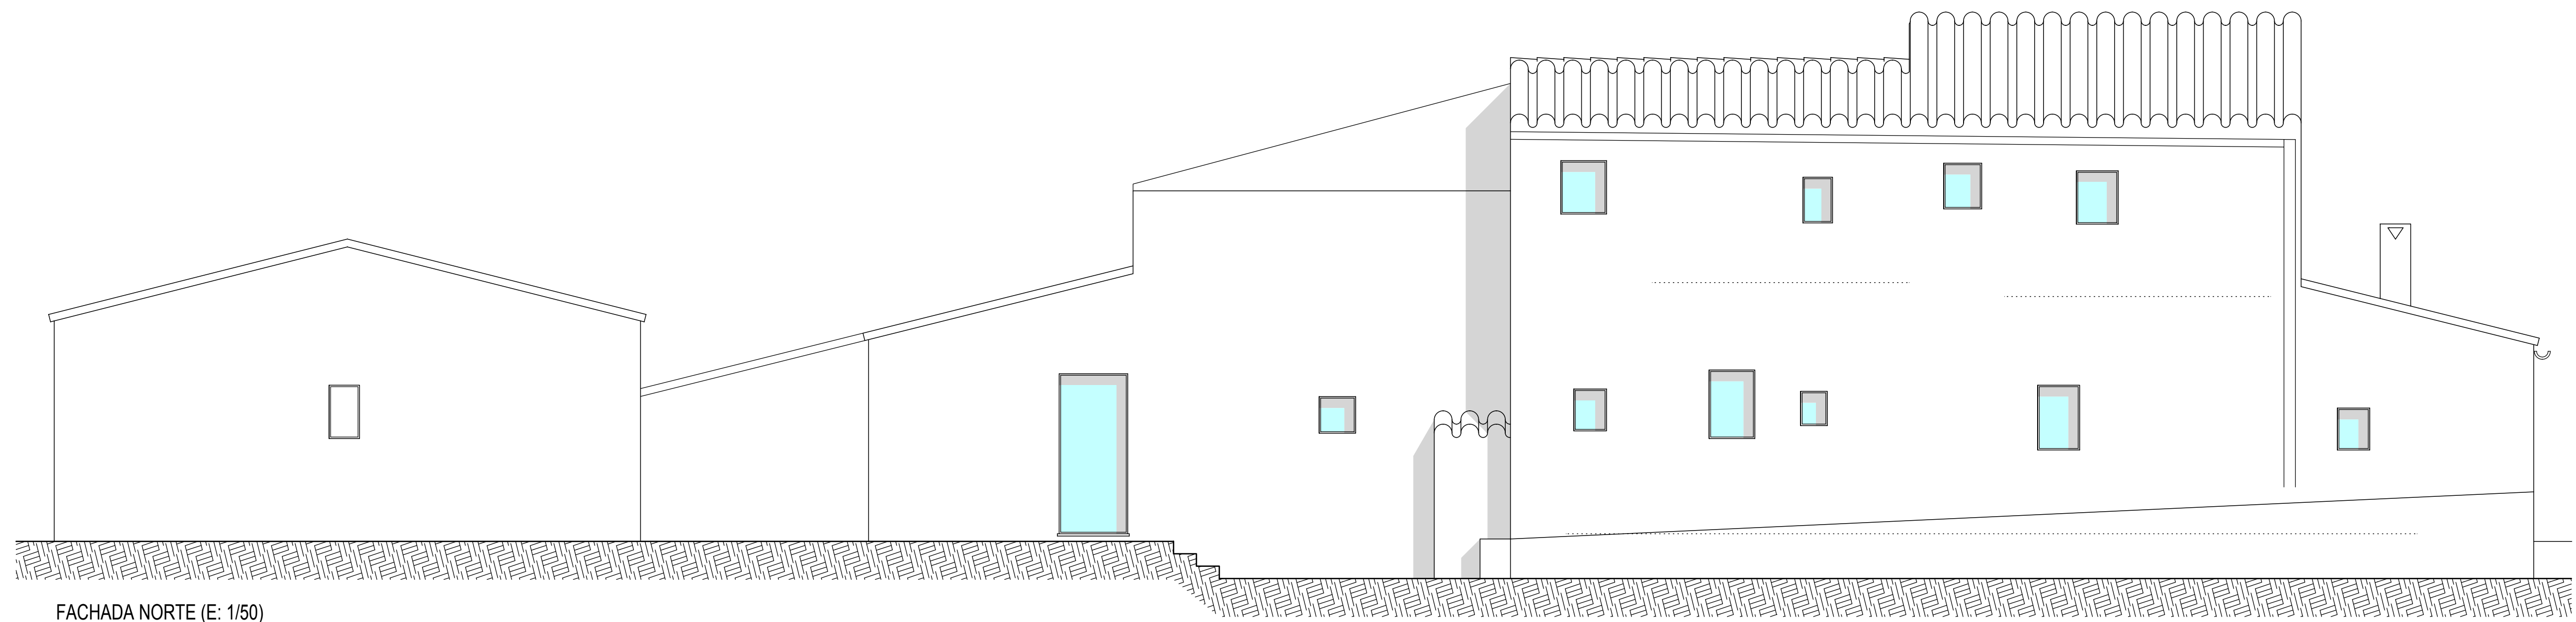


FACHADA NORTE (E: 1/50)

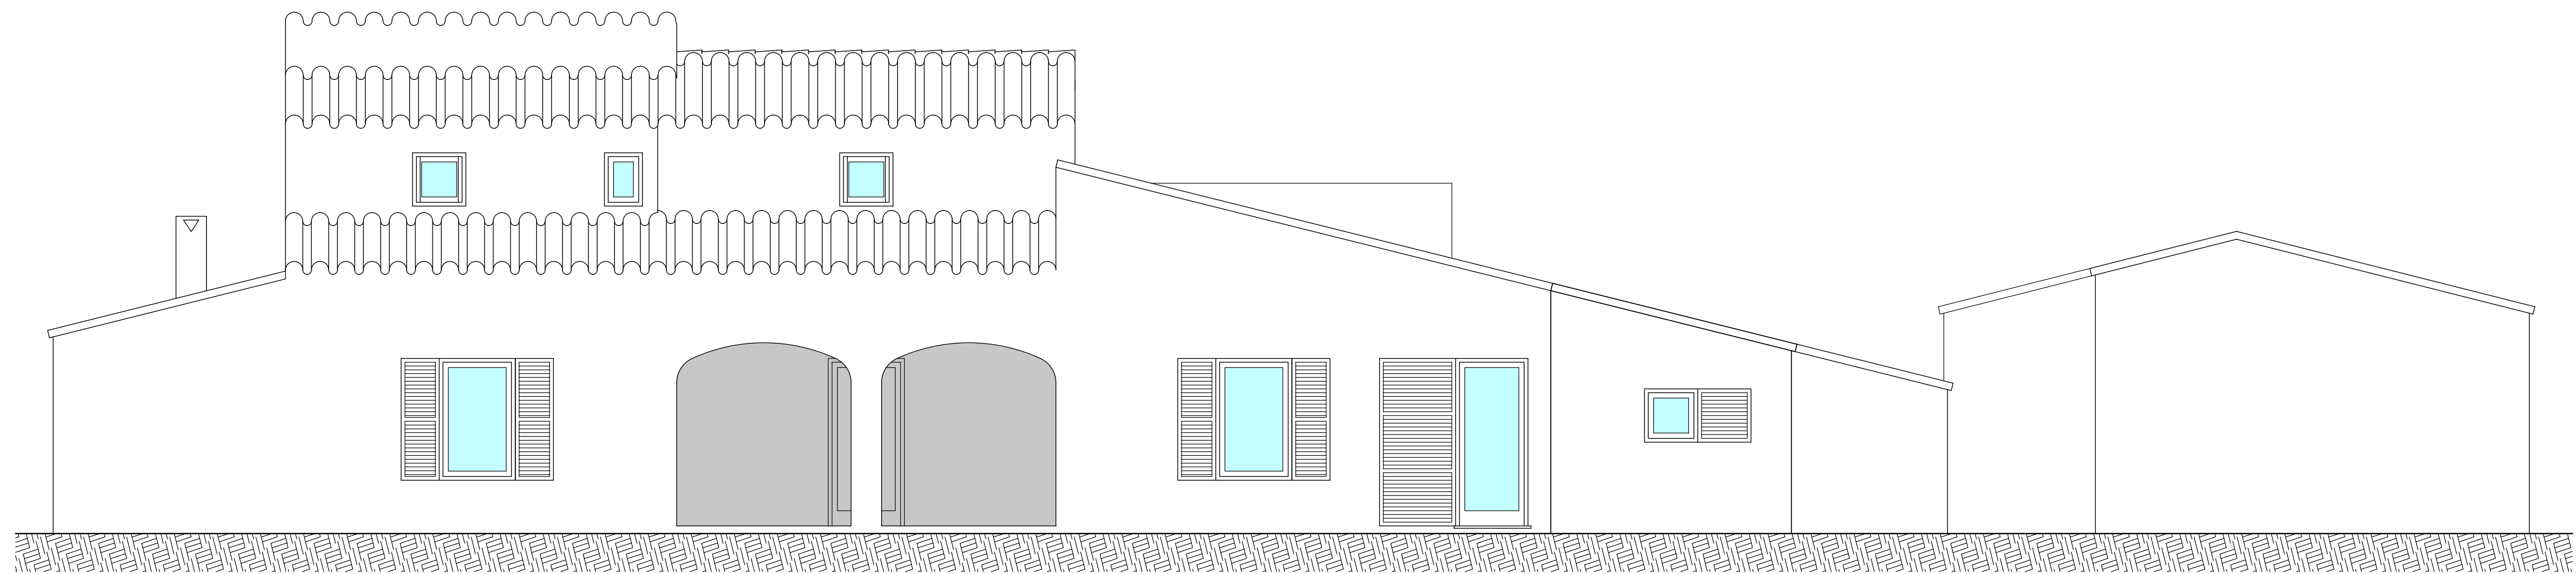

FACHADA SUR (E: 1/50)

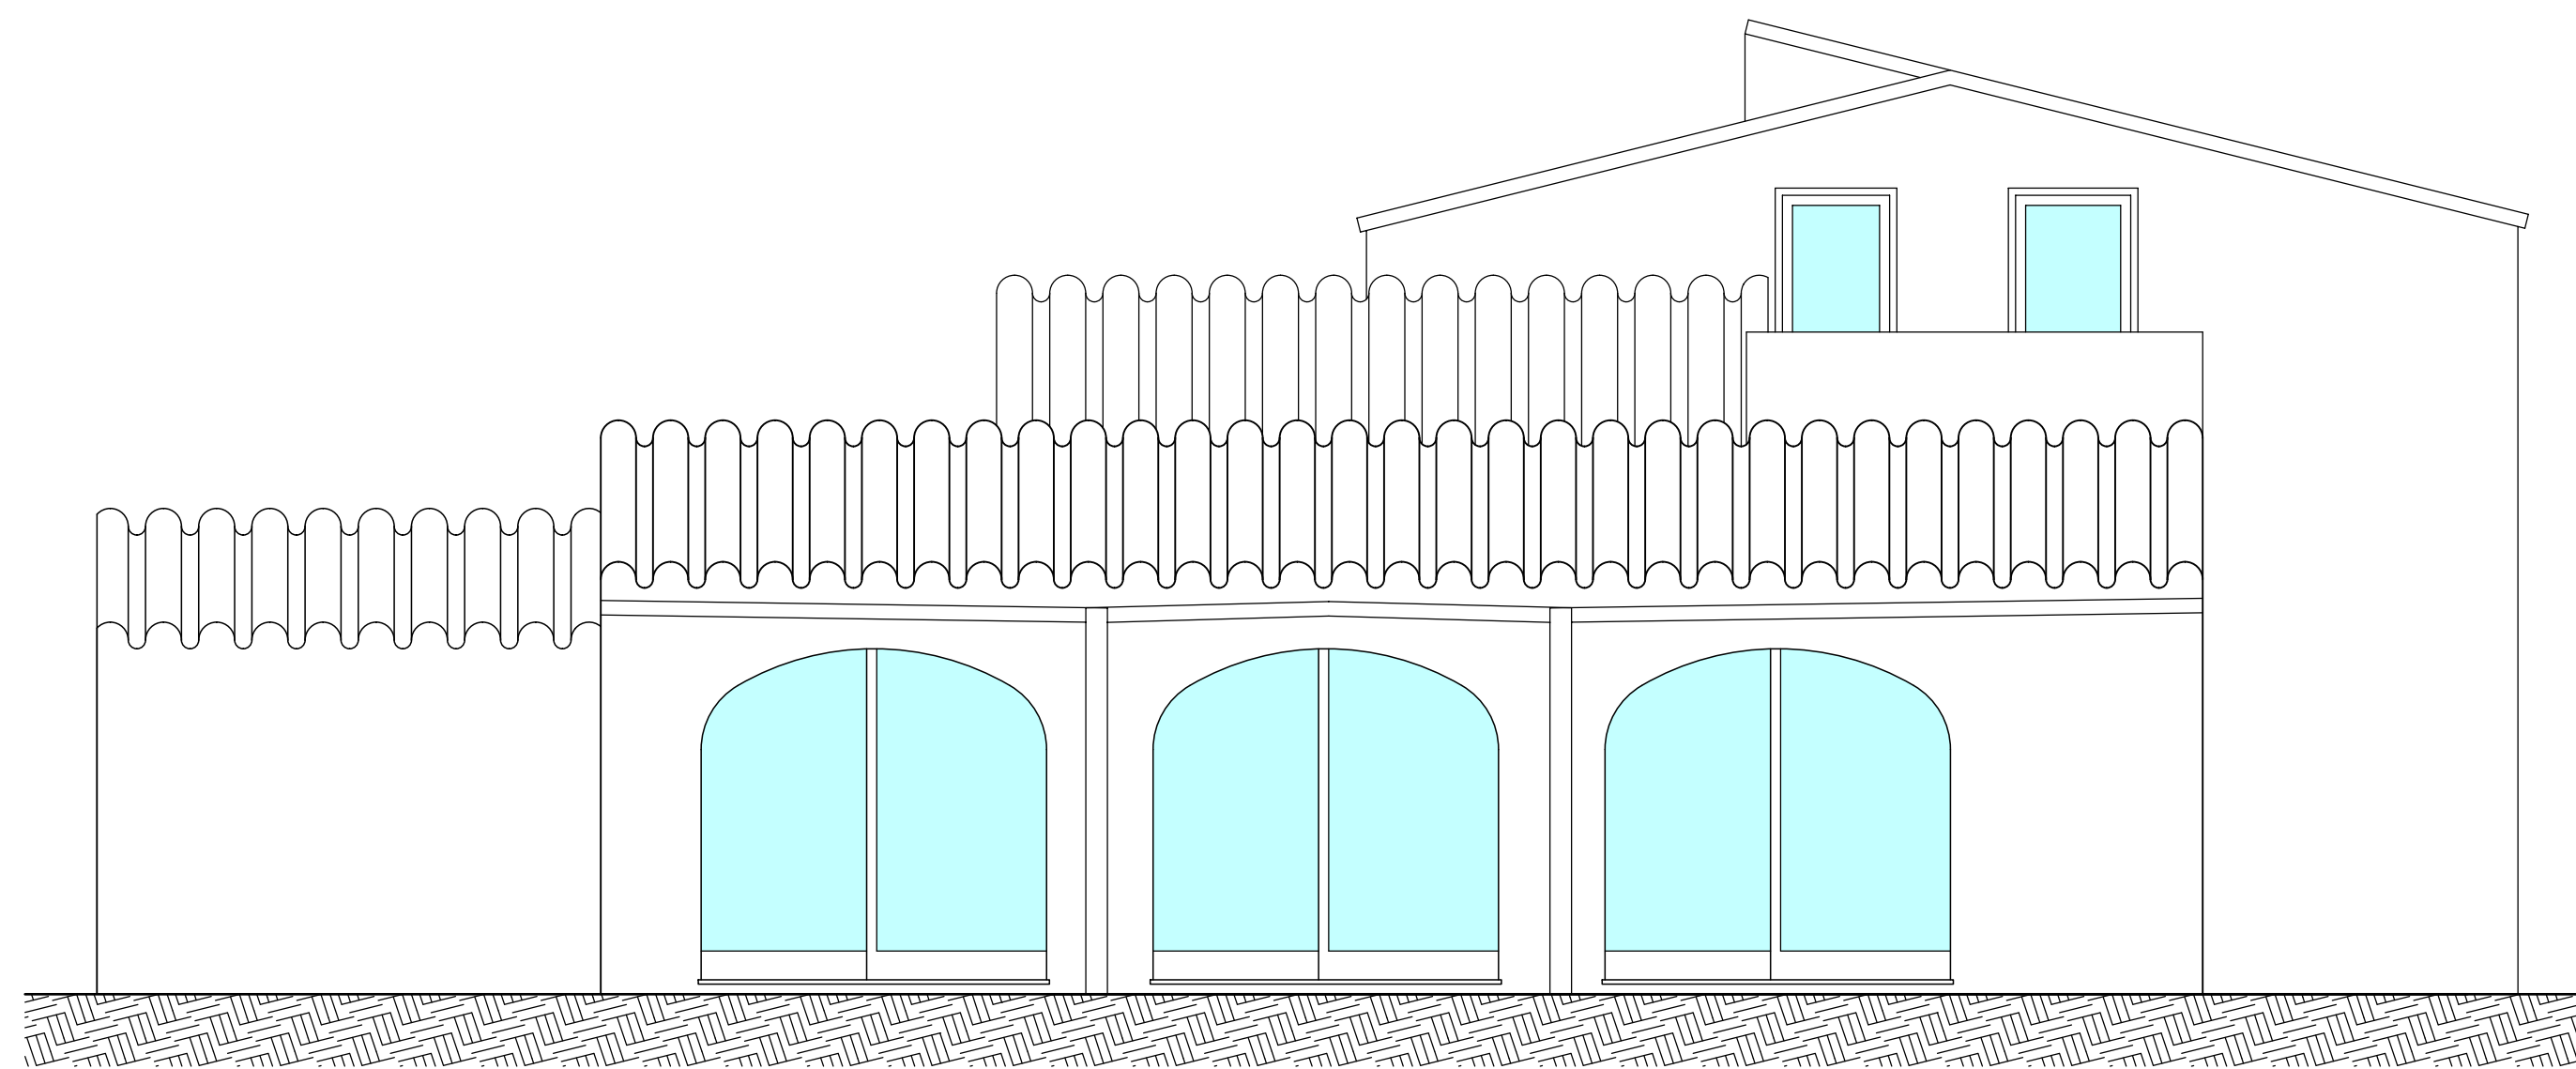

FACHADA ESTE (E: 1/50)

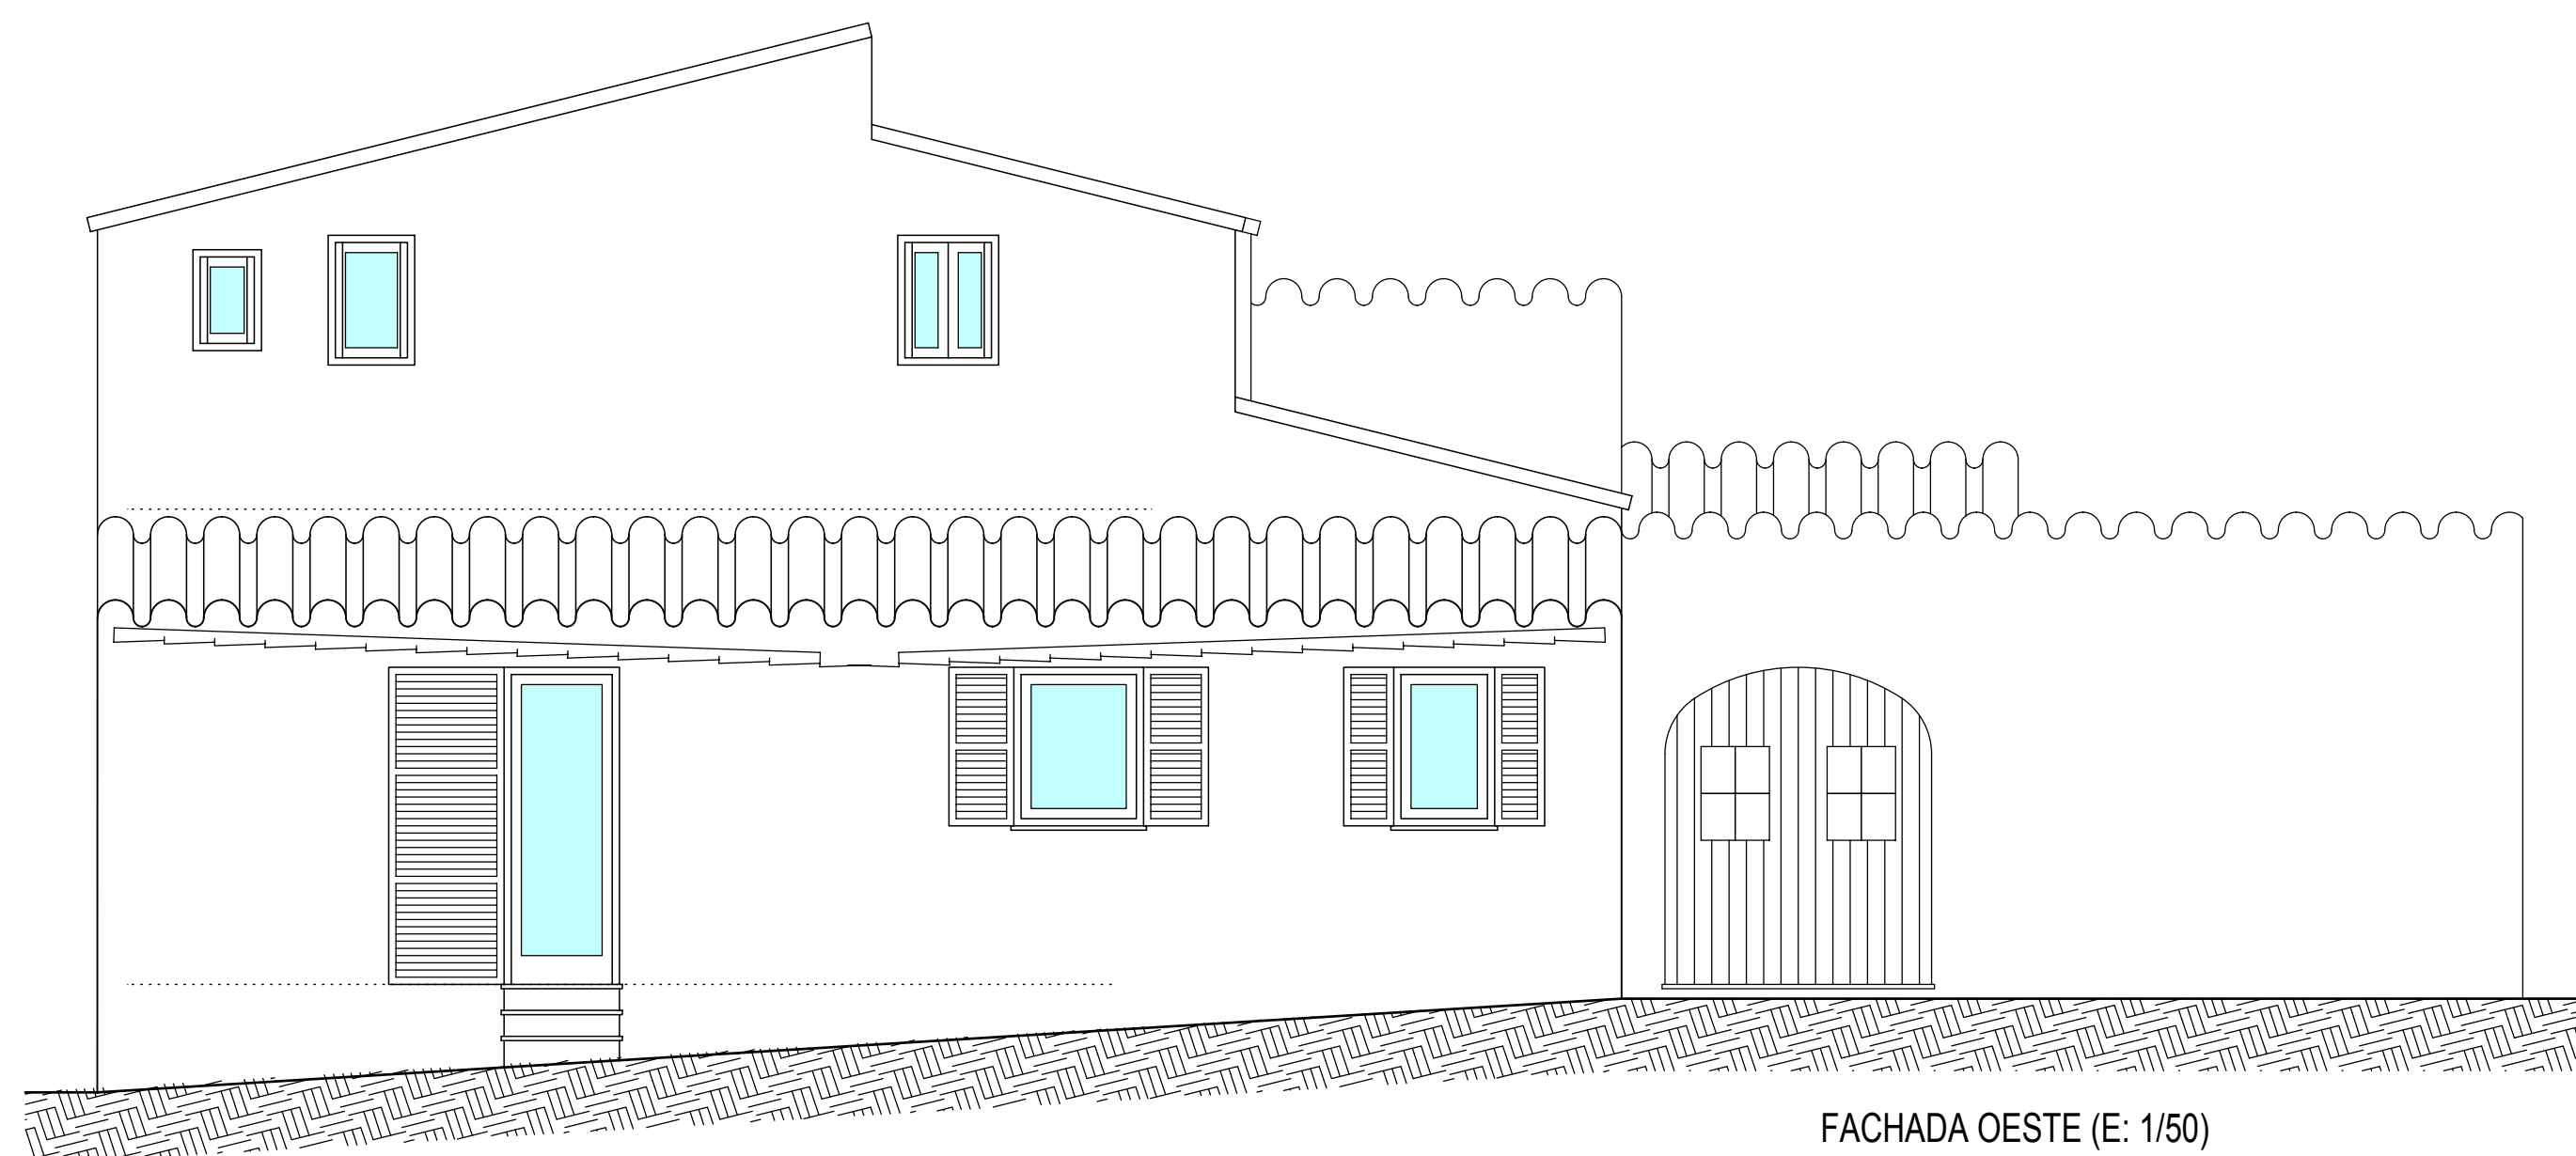

FACHADA OESTE (E: 1/50)

PLANO FINAL DE OBRA


REFORMA Y AMPLIACIÓN DE VIVIENDA UNIFAMILIAR (CASA DE LLOC),  
REFORMA Y AMPLIACIÓN PARA CAMBIO DE USO PARA DESTINARLO  
A PARTE DE LA VIVIENDA DE BOYERAS ADYACENTES Y PISCINA ANEXA

REFORMA Y AMPLIACIÓN: ALZADOS EDIFICIO PRINCIPAL


ESCALA: 1/50

FECHA: DICIEMBRE DE 2021


PLANO Nº **04**

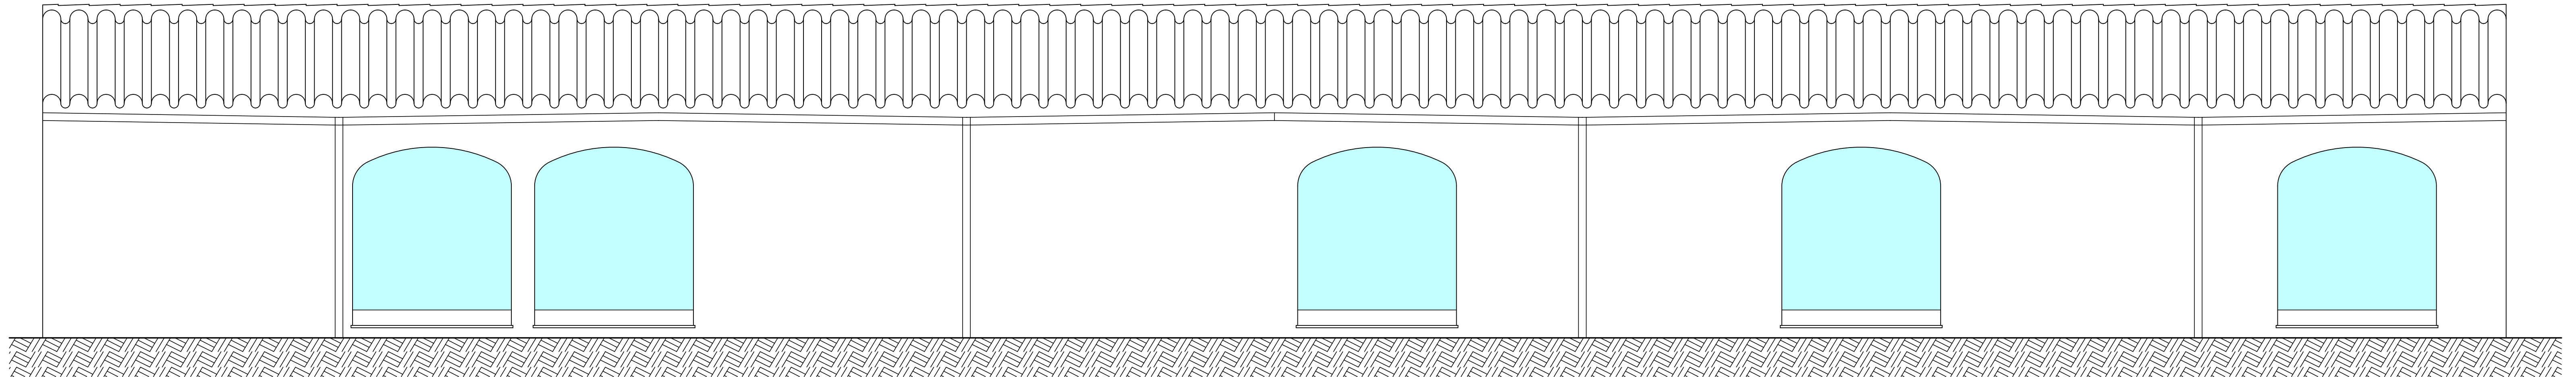


FACHADA SUR (E: 1/50)

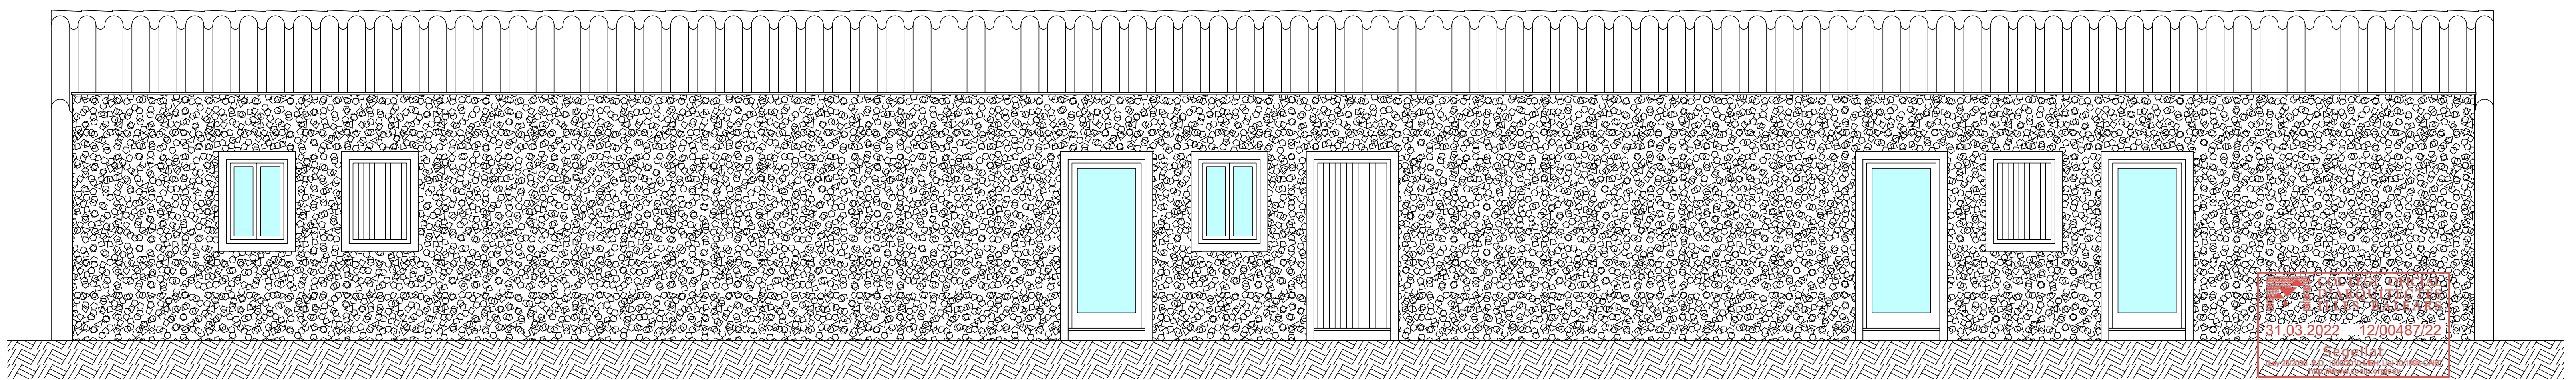

FACHADA NORTE (E: 1/50)

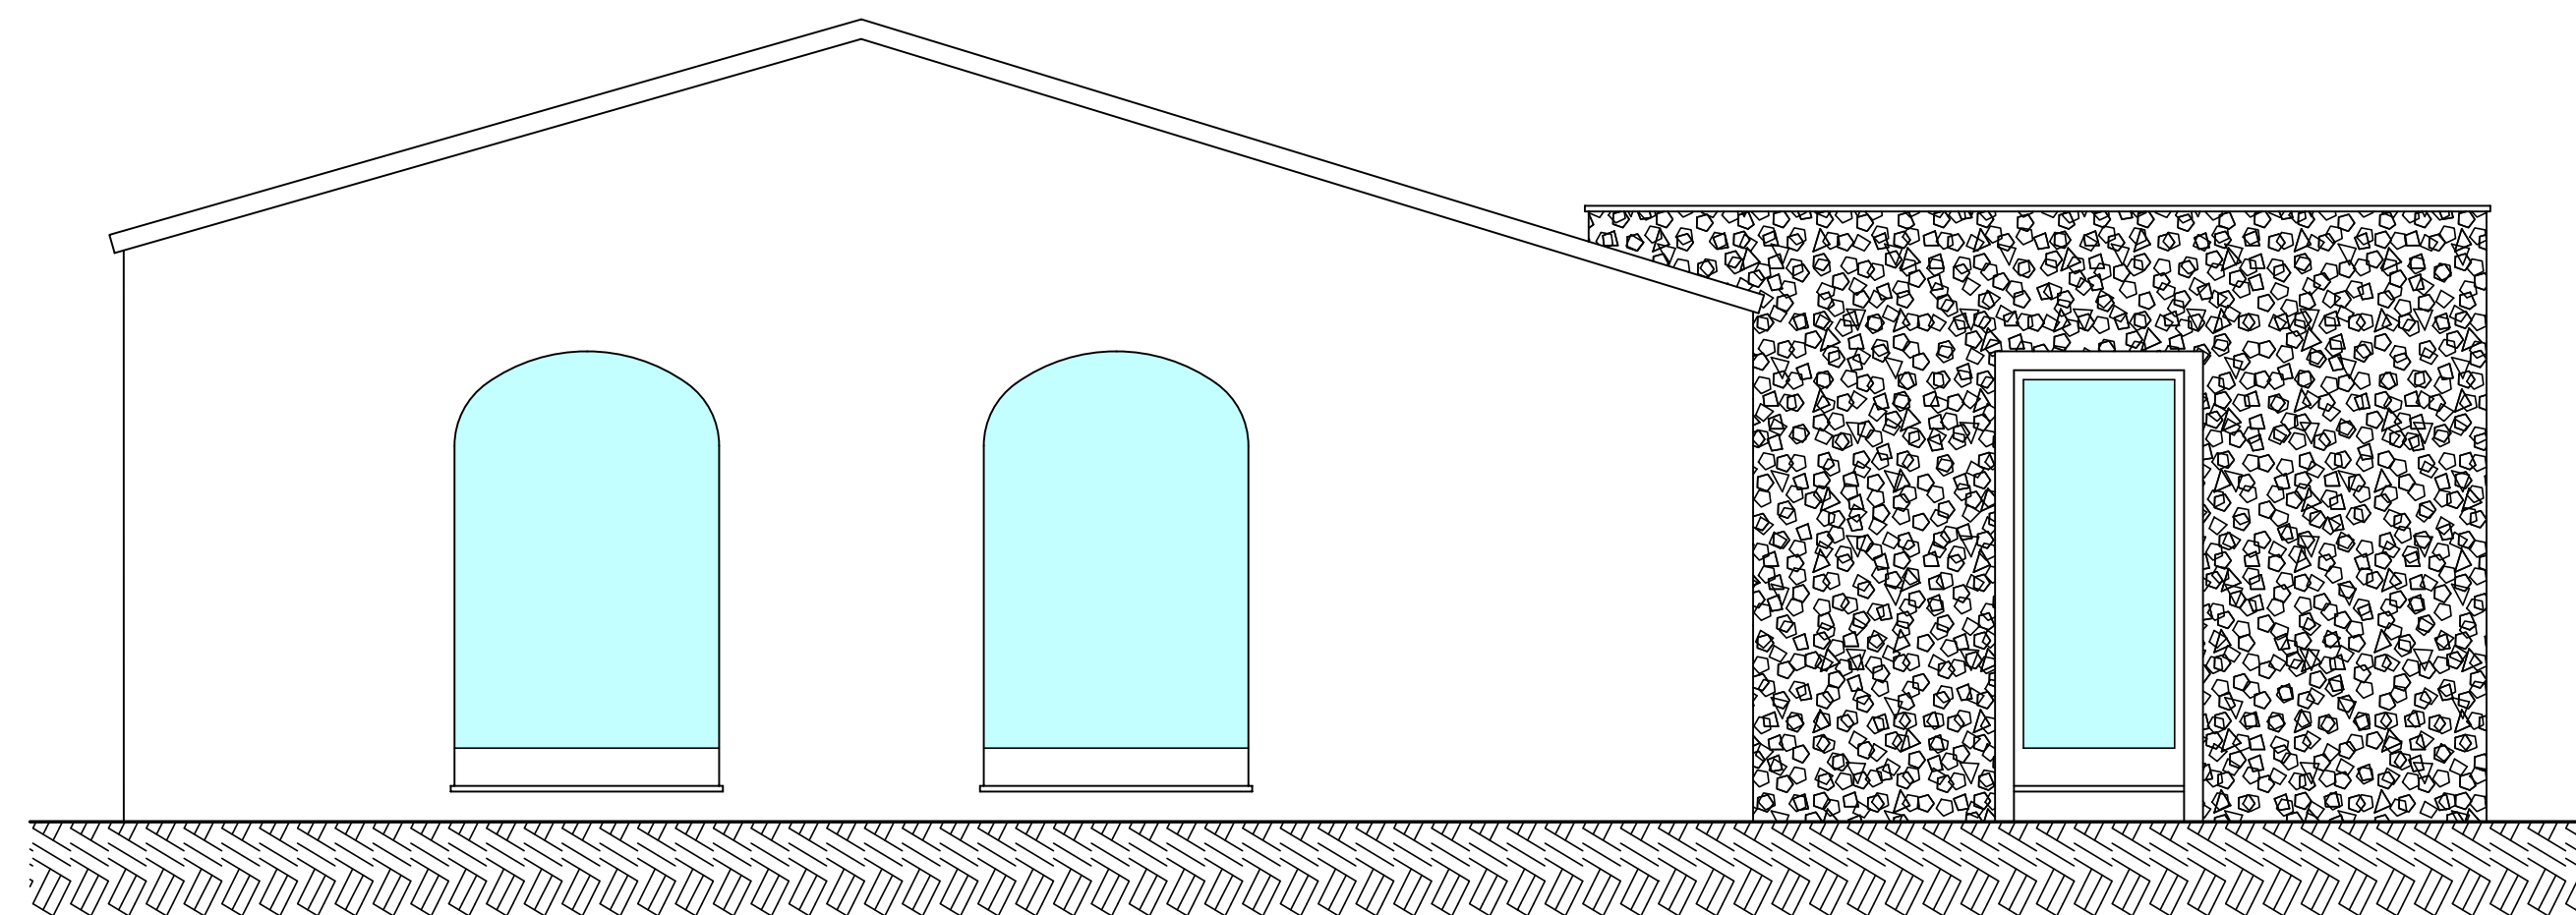

FACHADA ESTE (E: 1/50)

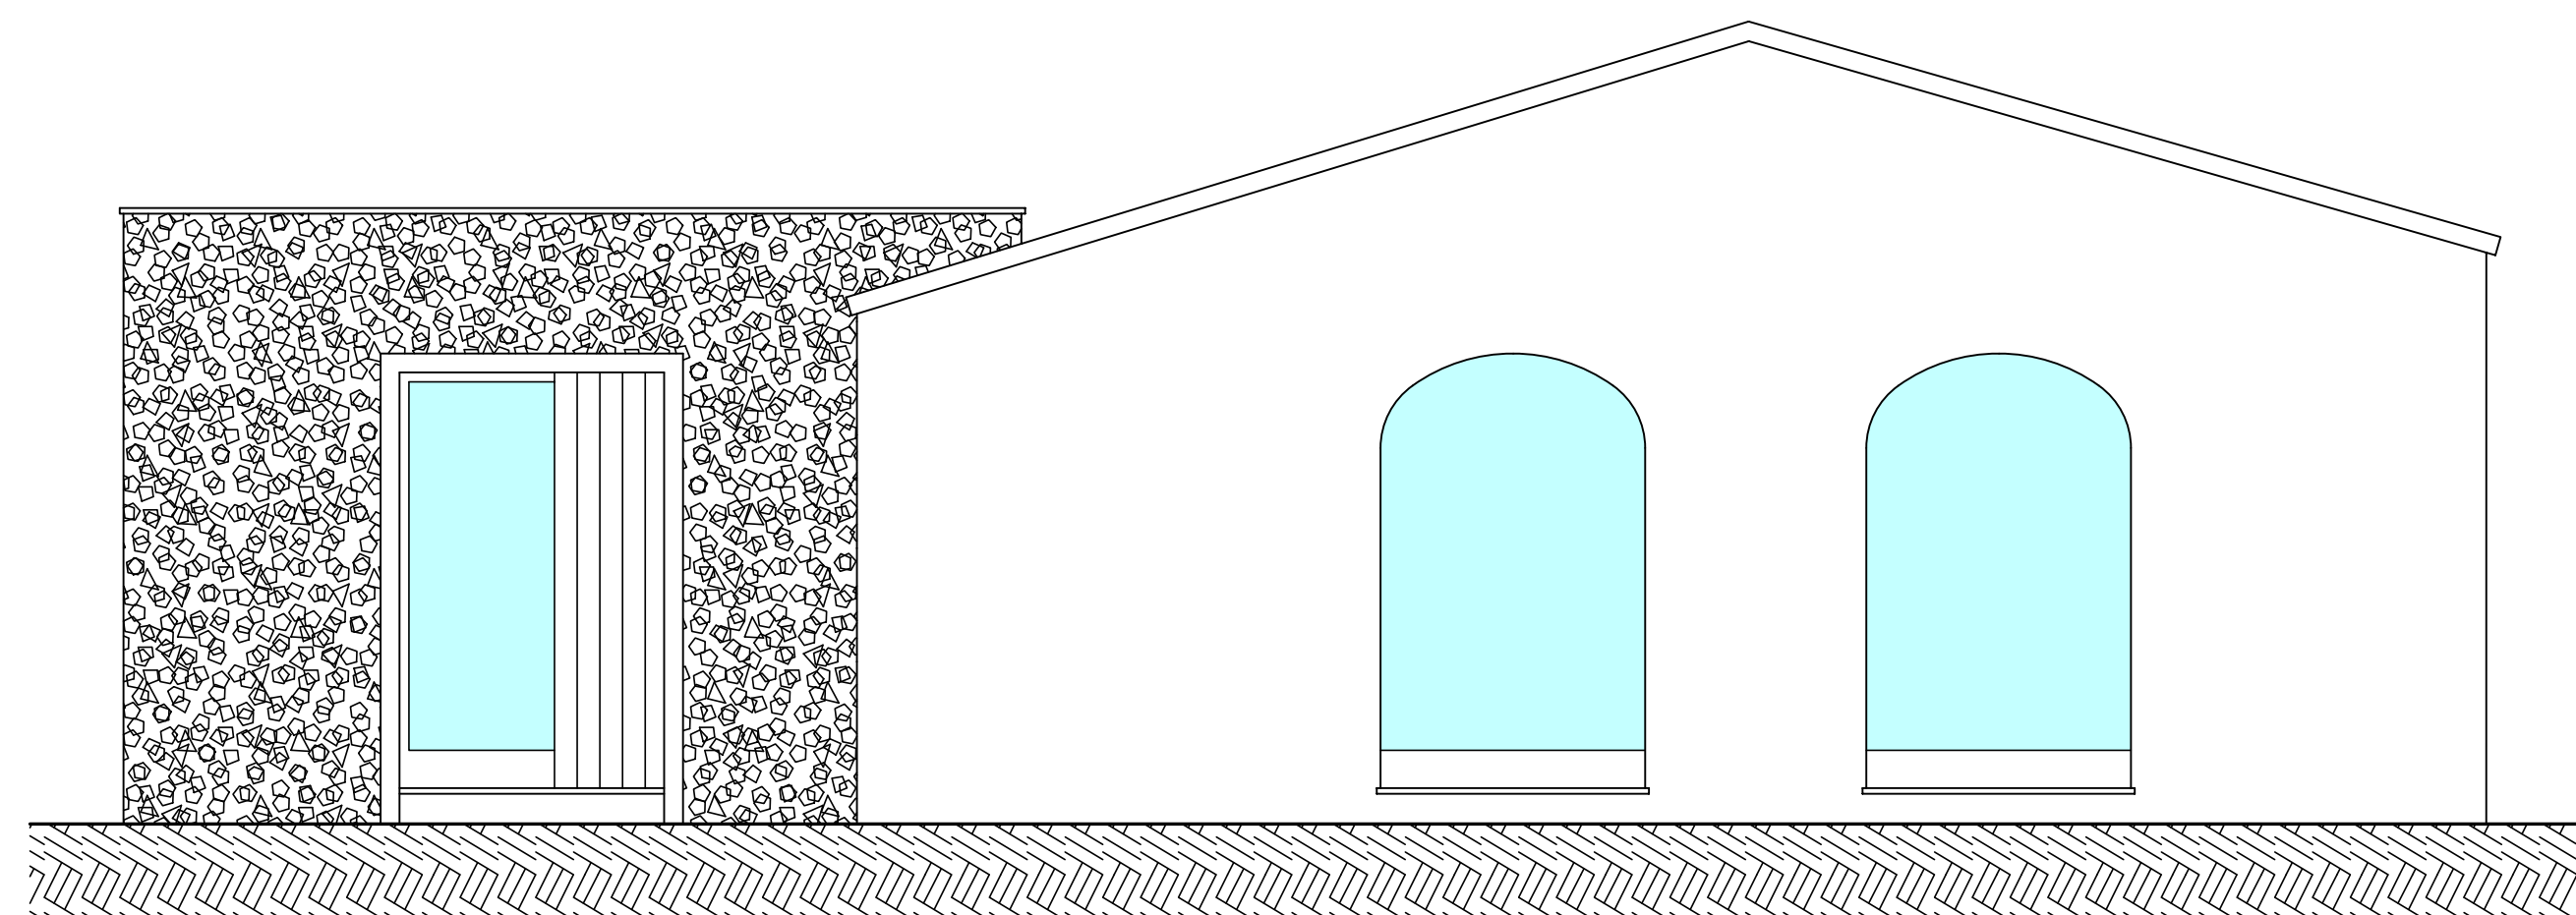

FACHADA OESTE (E: 1/50)

PLANO FINAL DE OBRA

REFORMA Y AMPLIACIÓN DE VIVIENDA UNIFAMILIAR (CASA DE LLOC),  
REFORMA Y AMPLIACIÓN PARA CAMBIO DE USO PARA DESTINARLO  
A PARTE DE LA VIVIENDA DE BOYERAS ADYACENTES Y PISCINA ANEXA

REFORMA Y AMPLIACIÓN: ALZADOS BOYERA

ESCALA: 1/50

FECHA: DICIEMBRE DE 2021

PLANO Nº: 5