


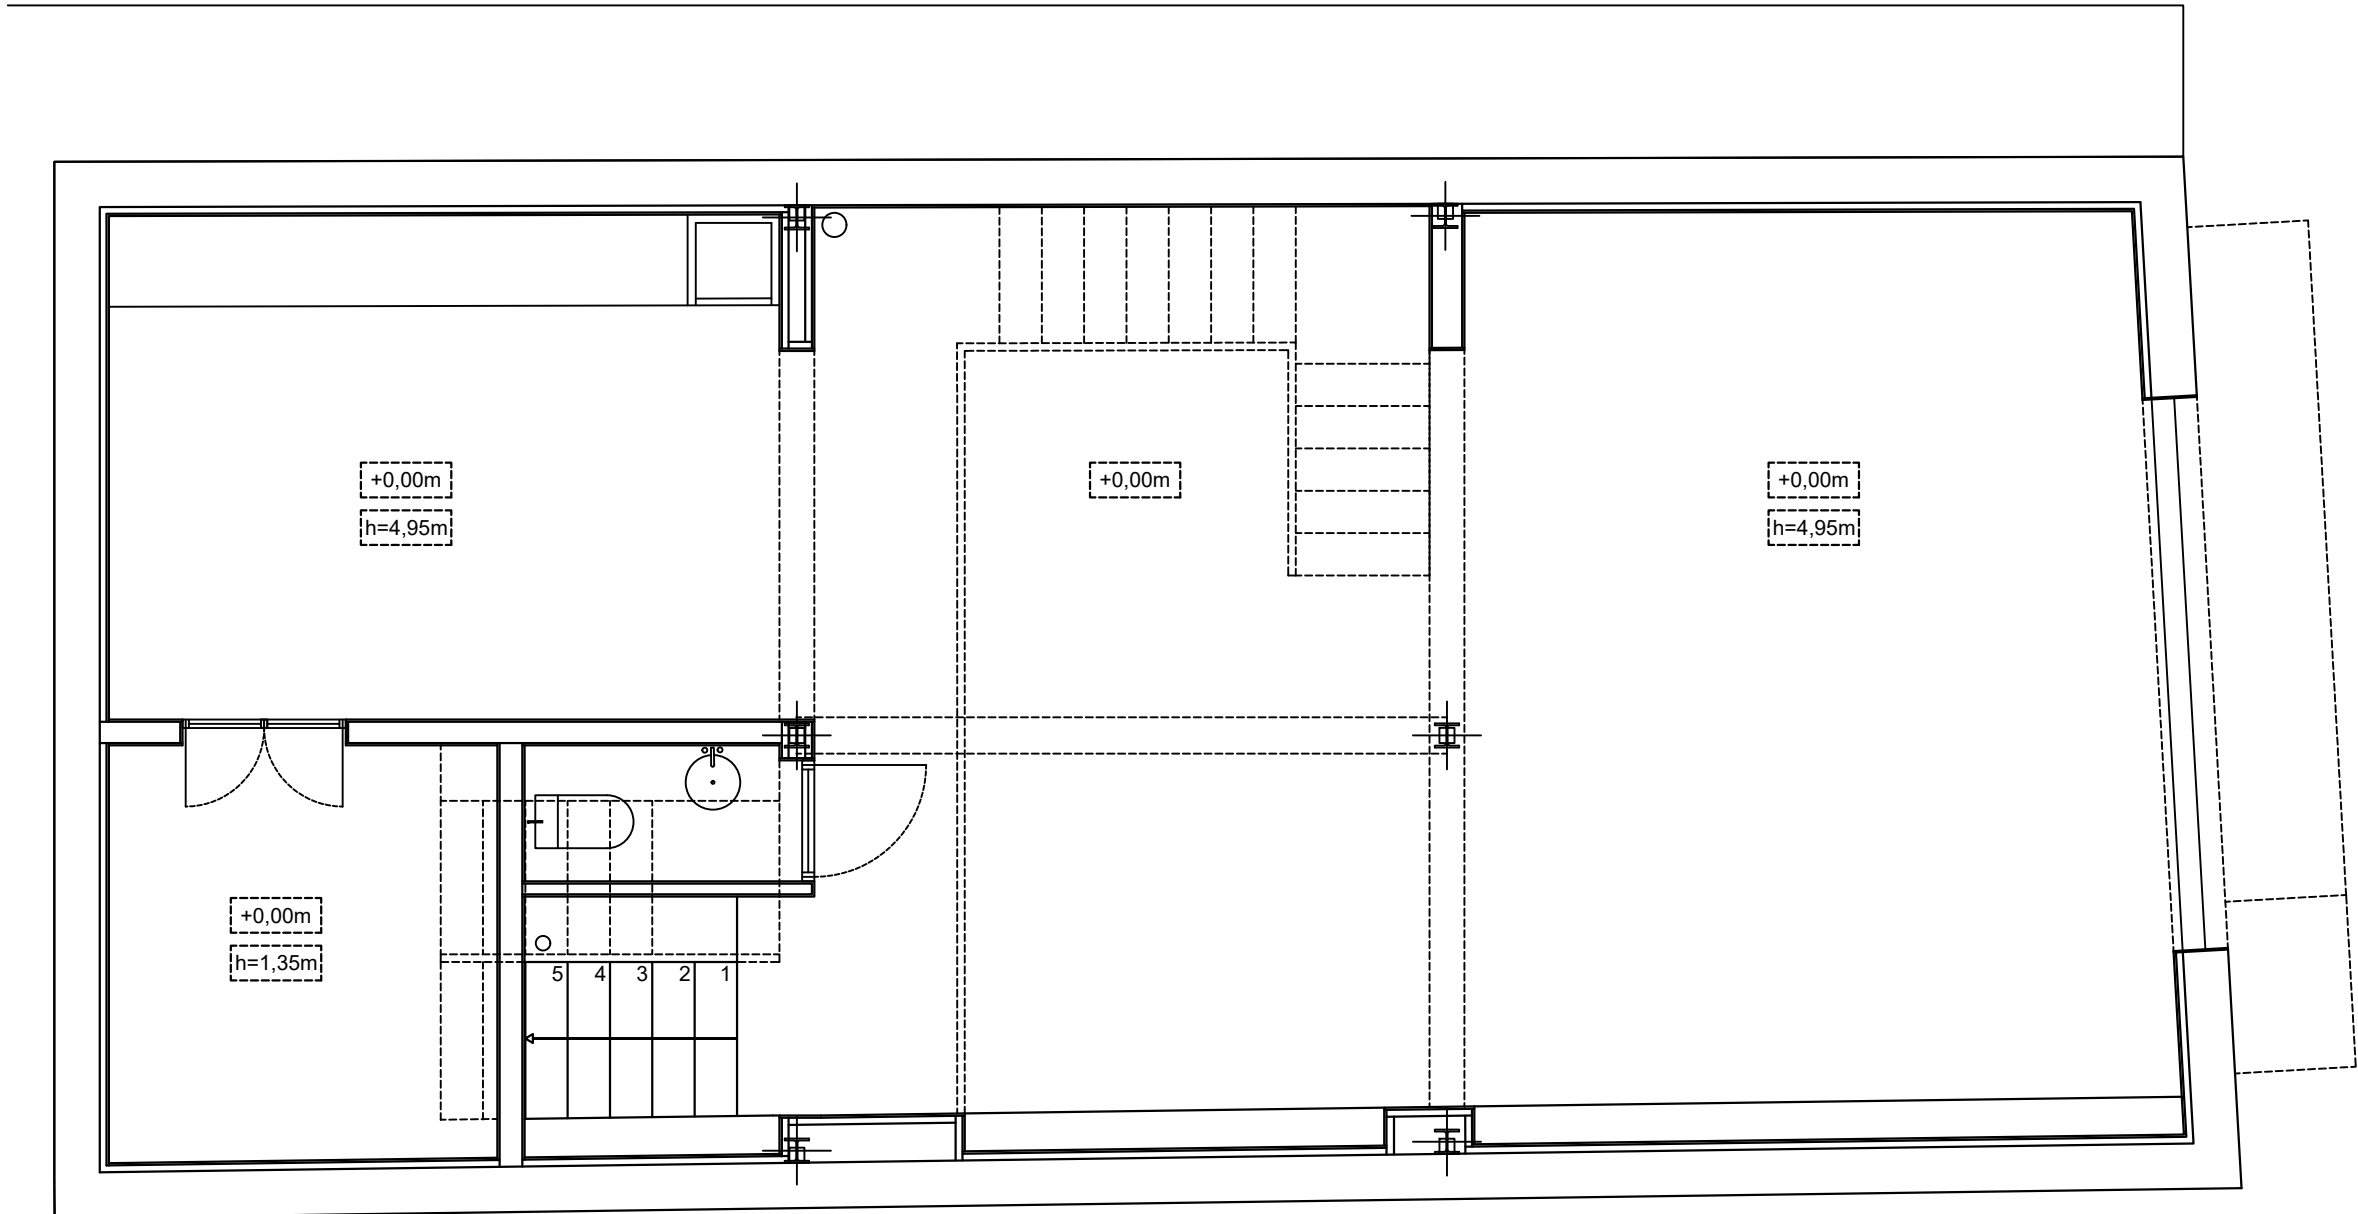

Projecte

AS BUILT- ESTAT FINAL OBRA

PROJECTE BÀSIC I D'EXECUCIÓ CASA PECHER

HABITATGE UNIFAMILIAR EN REMUNTA D'EDIFICI EXISTENT

Carrer de Pecher, nº26
Sant Feliu de Guixols, 17220 (Girona)

Plànol

PLANTA BAIXA ACCÉS PECHER

01

Escala

E: 1/100

Escala Gràfica

0 1 m 2 m 5 m

Promotor

Projecte realitzat per:

Cristina PADRÓS FERNANDEZ

Natàlia MITJÀ col·legiada: 62530

DF:


Arquitecte

Marc TUDELA col·legiat: 63752

MAXIMALTURA

620 691 460 | tudela@maximaltura.com

Girona, Agost de 2021

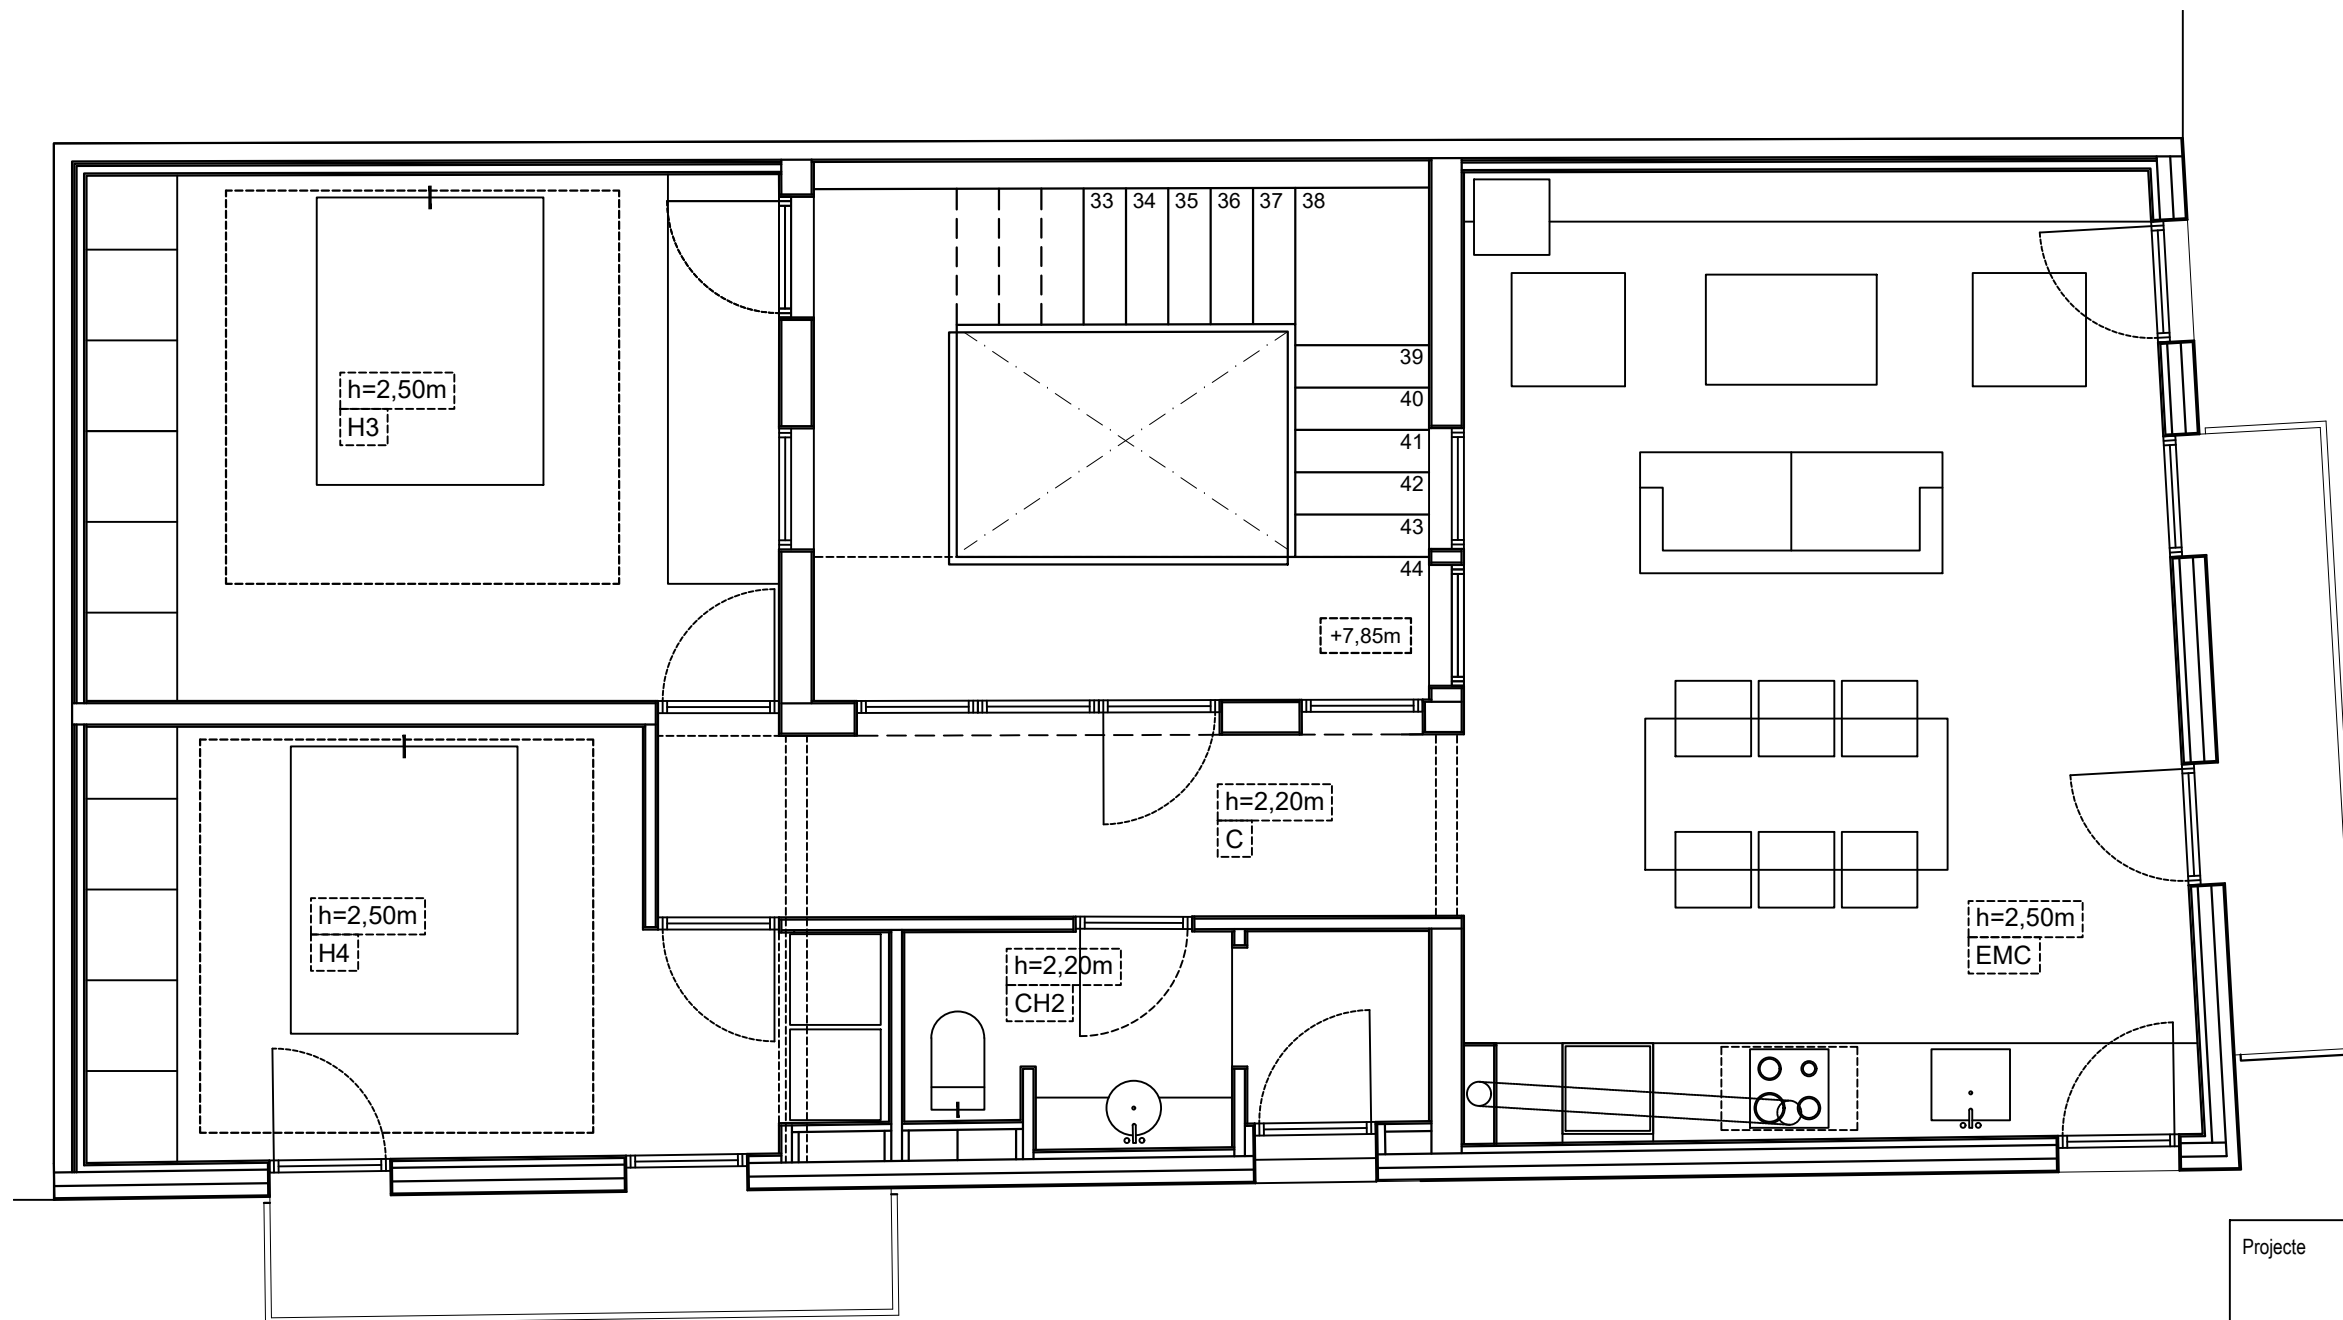

Projecte

AS BUILT- ESTAT FINAL OBRA
PROJECTE BÀSIC I D'EXECUCIÓ CASA PECHER
HABITATGE UNIFAMILIAR EN REMUNTA D'EDIFICI EXISTENT

Carrer de Pecher, nº26
Sant Feliu de Guixols, 17220 (Girona)

Plànol


PLANTA SEGONA

04

Escala

Escala Gràfica

E: 1/100

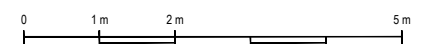

Promotor

Projecte realitzat per:

Cristina PADRÓS FERNANDEZ

Natàlia MITJÀ col·legiada: 62530


DF:
Arquitecte

Marc TUDELA col·legiat: 63752

620 691 460 | tudela@maximaltura.com



Girona. Agost de 2021

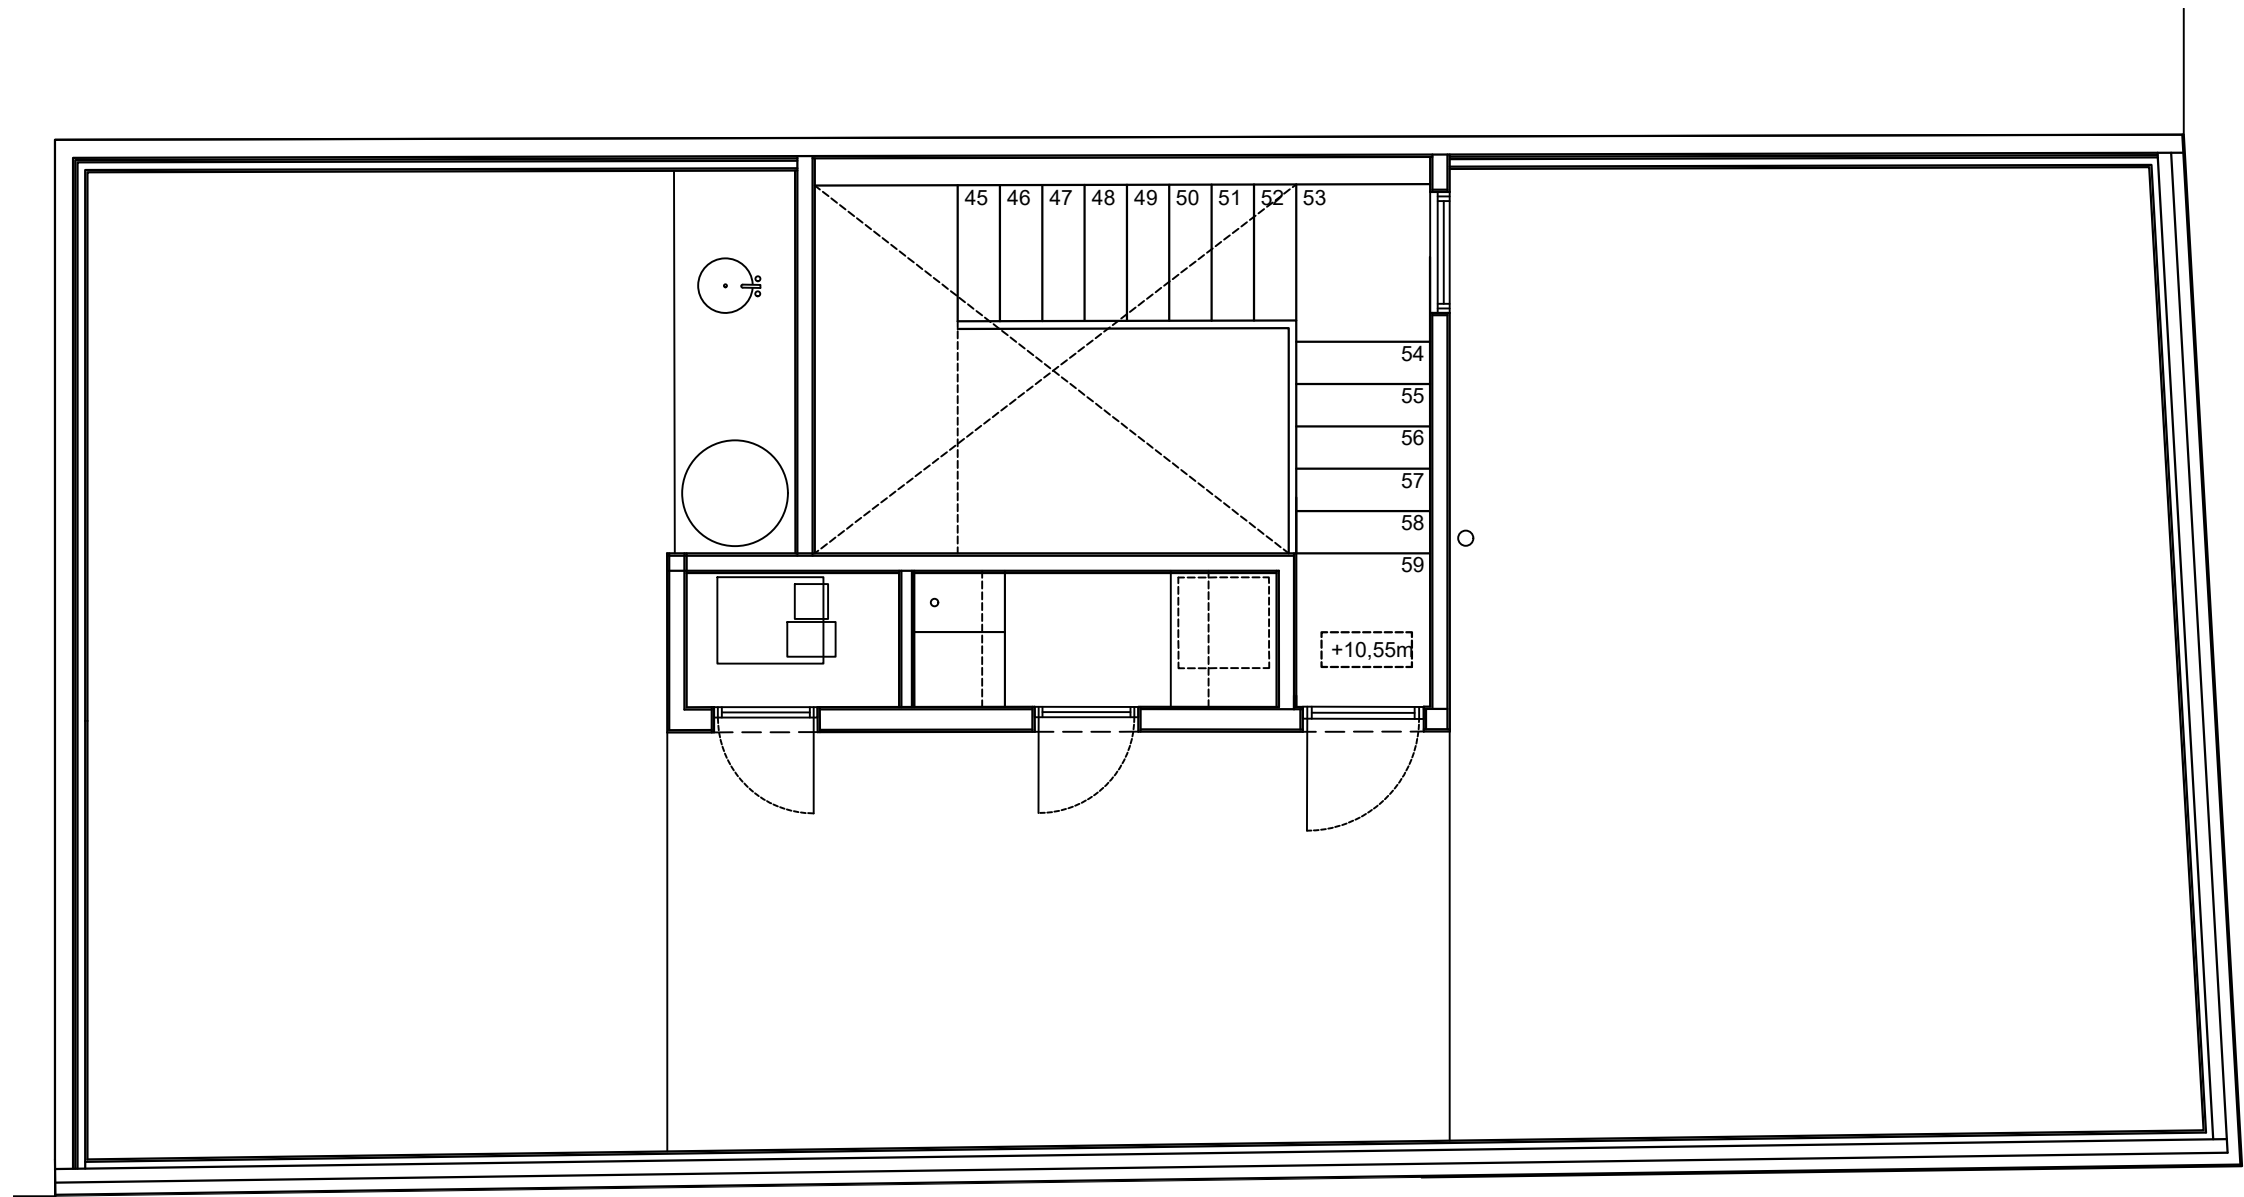

Projecte

AS BUILT- ESTAT FINAL OBRA

PROJECTE BÀSIC I D'EXECUCIÓ CASA PECHER

HABITATGE UNIFAMILIAR EN REMUNTA D'EDIFICI EXISTENT

Carrer de Pecher, nº26
Sant Feliu de Guixols, 17220 (Girona)

Plànol

PLANTA TERRAT

05

Escala

E: 1/100

Escala Gràfica

0 1 m 2 m 5 m

Promotor

Projecte realitzat per:

Cristina PADRÓS FERNANDEZ

Natàlia MITJÀ col·legiada: 62530

DF:


Arquitecte

Marc TUDELA col·legiat: 63752

MAXIMALTURA

620 691 460 | tudela@maximaltura.com

Girona, Agost de 2021

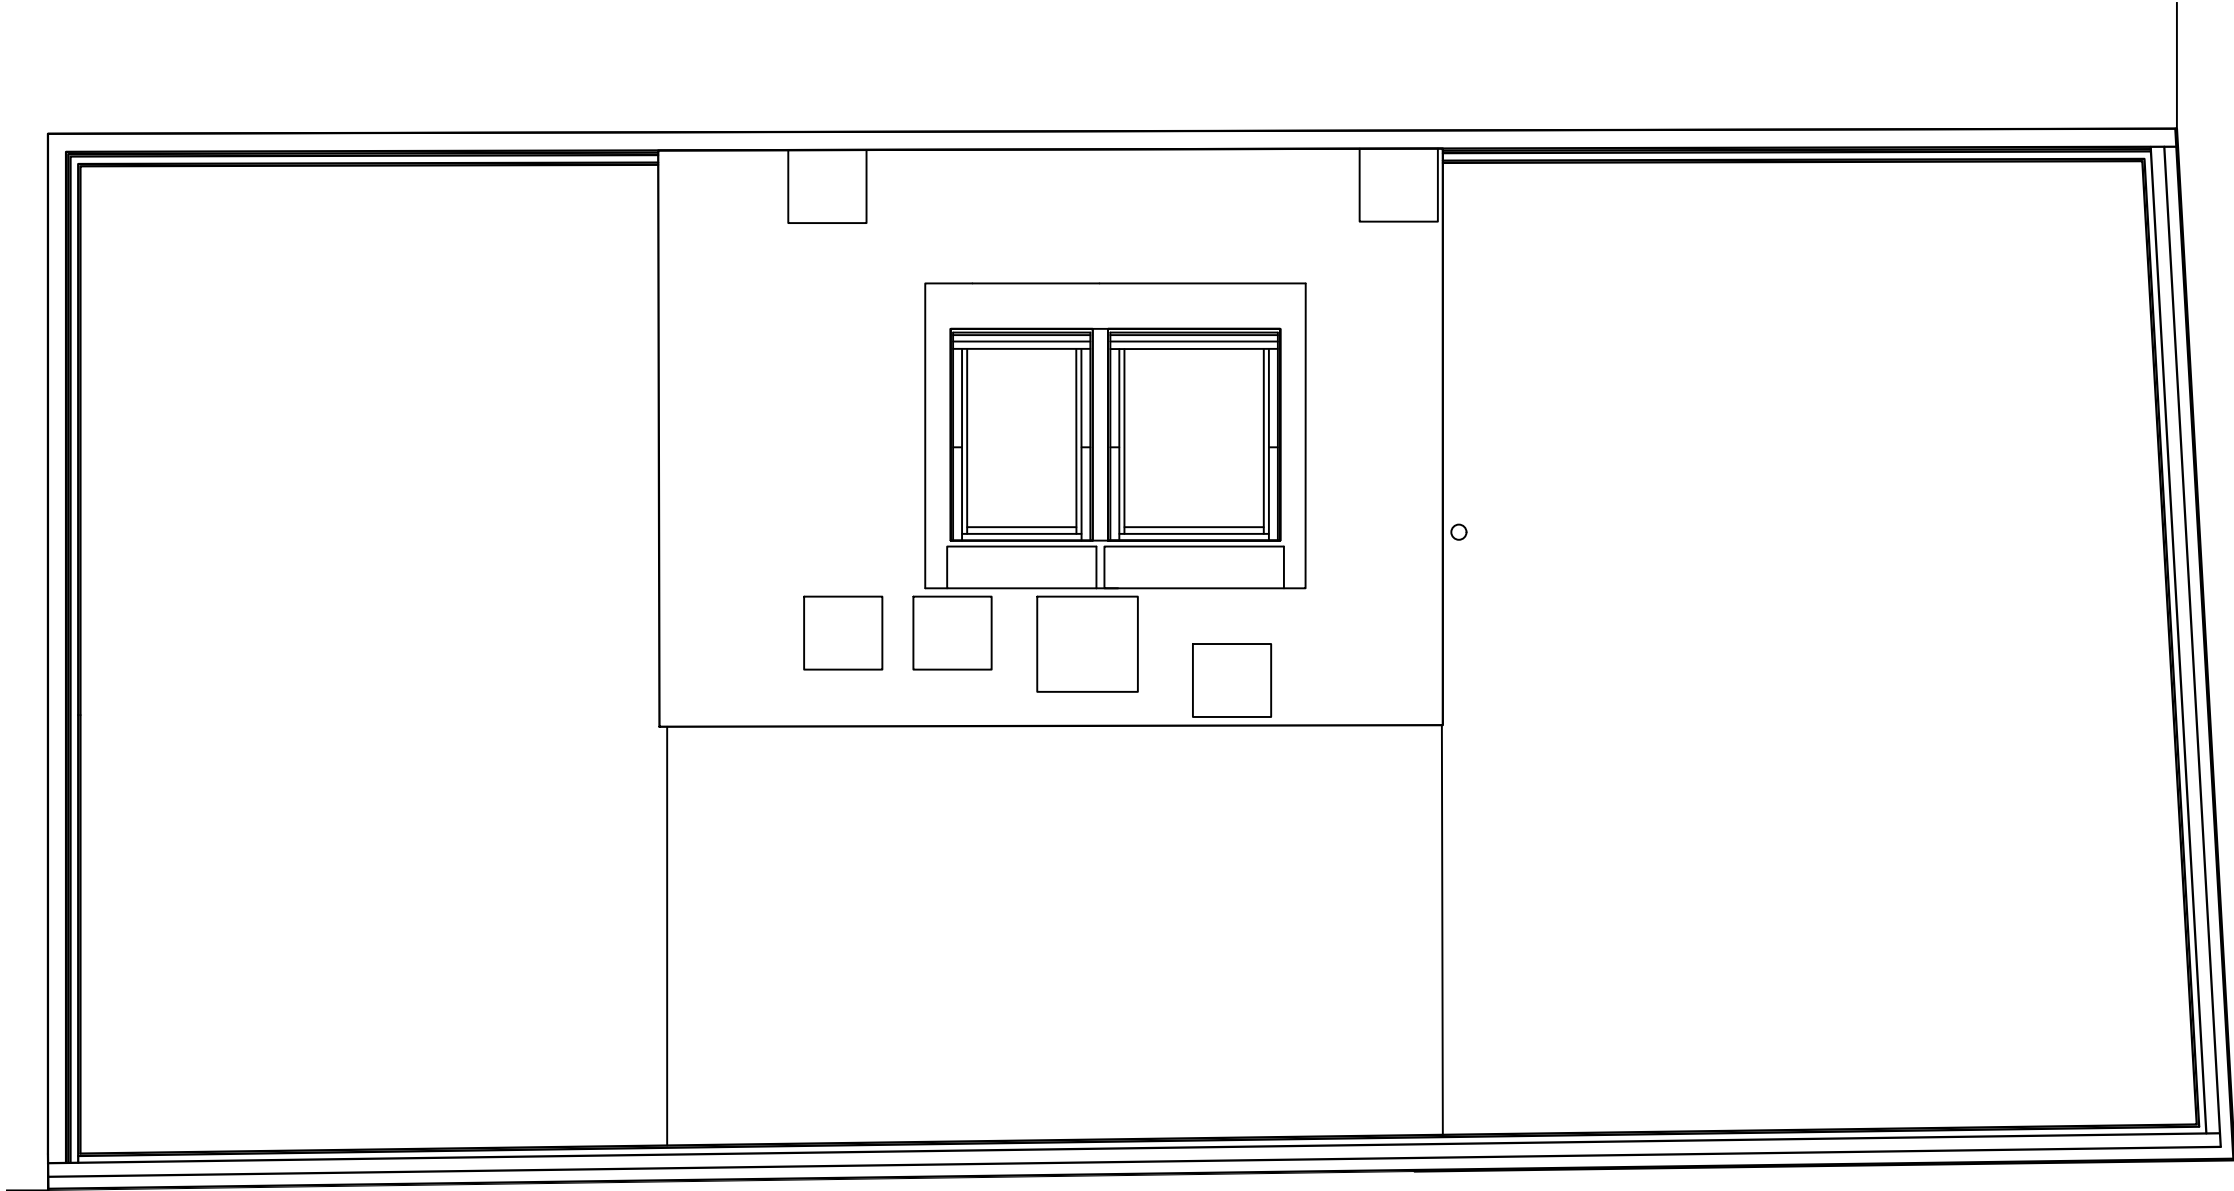

Projecte

AS BUILT- ESTAT FINAL OBRA

PROJECTE BÀSIC I D'EXECUCIÓ CASA PECHER

HABITATGE UNIFAMILIAR EN REMUNTA D'EDIFICI EXISTENT

Carrer de Pecher, nº26
Sant Feliu de Guixols, 17220 (Girona)

Plànol

PLANTA COBERTA

06

Escala

E: 1/100

Escala Gràfica

0 1 m 2 m 5 m

Promotor

Projecte realitzat per:

Cristina PADRÓS FERNANDEZ

Natàlia MITJÀ col·legiada: 62530

DF:



Arquitecte

Marc TUDELA col·legiat: 63752

MAXIMALTURA

620 691 460 | tudela@maximaltura.com

Girona. Agost de 2021

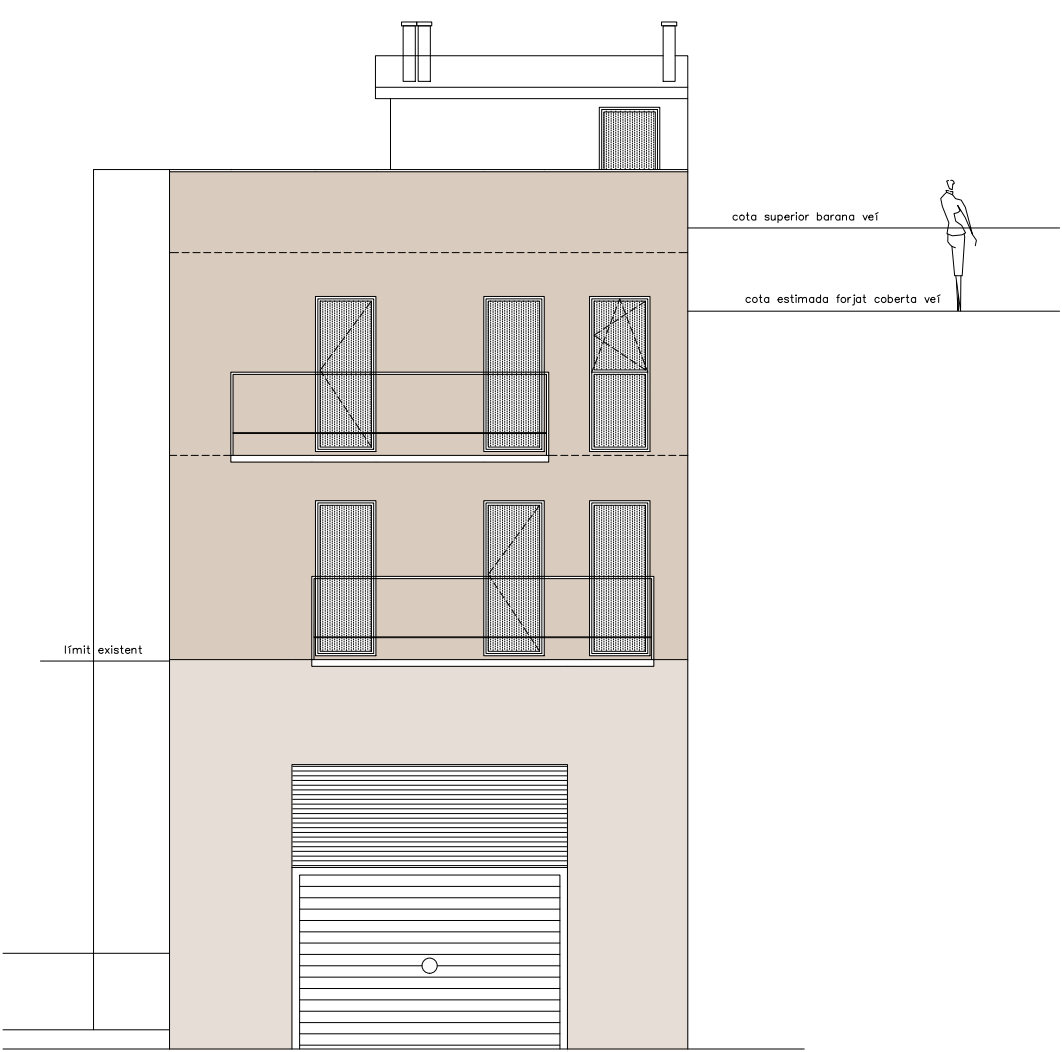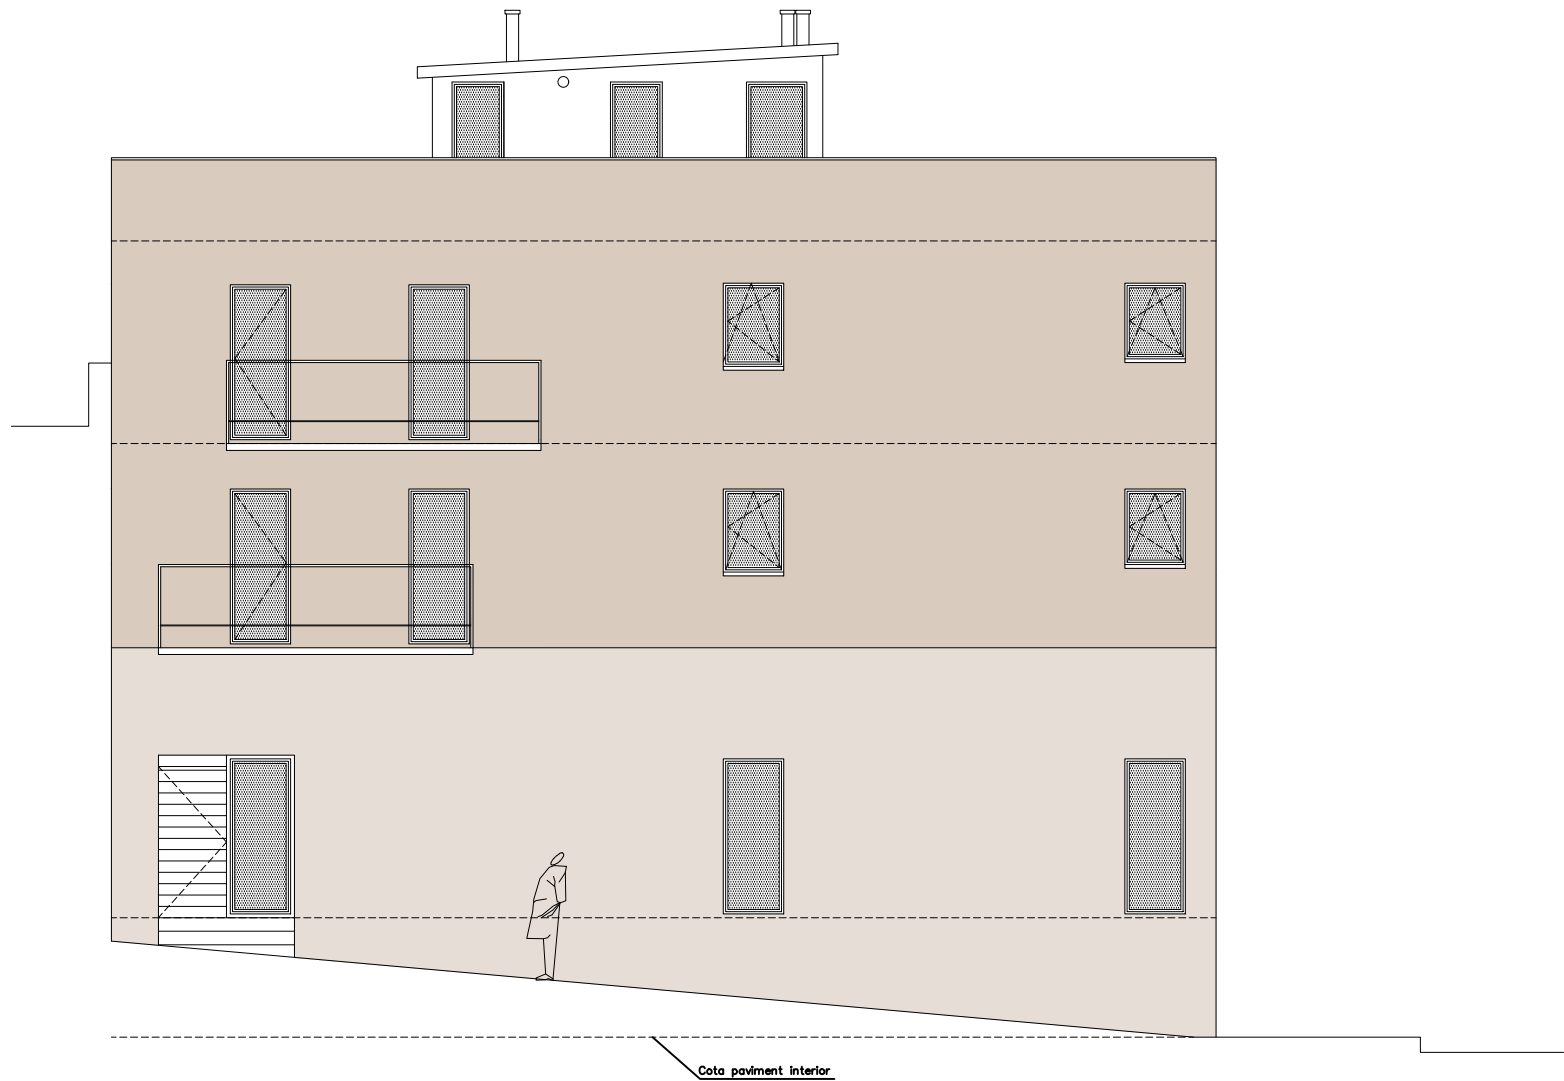

LLEGENDA	
→ 0.57 ←	Indica cota en m.
	Indica alçada lliure en m
	Indica tipus d'espai
---	Indica projecció o forat
---	Indica eix estructura
▼	Indica accés
	Indica compliment Codi d'Accessibilitat D 18/2007
	Indica secció mur i divisories
	indica acabat coberta
	Indica paviment ceràmic
	Indica paviment fusta
	Indica malla metàl·lica
	Indica piscina

Projecte

AS BUILT- ESTAT FINAL OBRA

PROJECTE BÀSIC I D'EXECUCIÓ CASA PECHER

HABITATGE UNIFAMILIAR EN REMUNTA D'EDIFICI EXISTENT

Carrer de Pecher, nº26
Sant Feliu de Guixols, 17220 (Girona)

Plànol

FAÇANES CARRER BRUC I PECHER

07

Escala

Escala Gràfica

E: 1/100

0 1 m 2 m 5 m

Promotor

Projecte realitzat per:

Cristina PADRÓS FERNANDEZ

Natàlia MITJÀ col·legiada: 62530

DF:

Arquitecte

Marc TUDELA col·legiat: 63752

620 691 460 | tudela@maximaltura.com

Girona. Agost de 2021